

見附市役所庁舎新築工事

戸本建設事務所

变 求 棟 舍 斤

[illegible]

3F	600 × 7500	現業棟 求 積 表	1F	
E			A	39500 × 11700
			B	1650 × 10225
			C	225 × 1850
			D	B = 117"
			E	C = 117"
TOTAL			TOTAL	

2F	
A	35650 × 2800
B	6700 × 22700 - 350 × (1890 + 100 + 25)
C	600 × 22700 - 350 × 3600
D	(3950 - 5700) × 3050 + 2
E	^t
F	^L
G	2450 × 350
TOTAL	2800 × 9425

1F
A 40820 x 10850
TOTAL

建築圖解求積表

	数量	单价	金额
A	5170.2270		1173.55
B	9615.14850		78.00
C	50.5114850		87.24
D	1175.610		7.48
E	48450.5975		294.644
F	15025.3550		53.339
G	25225.30950		768.101
H	39600.12225 + 1650.12450*2		511.768
I	40800.10850		445.68
TOTAL			3406.584





共用率 求積喪

IF		
J	$24450 \times 30450 - 8500 \times 450 -$	
	$225 \times (1000 + 1000) - 6 \times 0.225$	
K	775×4125	
L	775×4300	
TOTAL		

CF	
25225 x 30450 - 775 x 1850 -	
275 x (22800 + 43253 + 12099)	
TOTAL	

積函床延

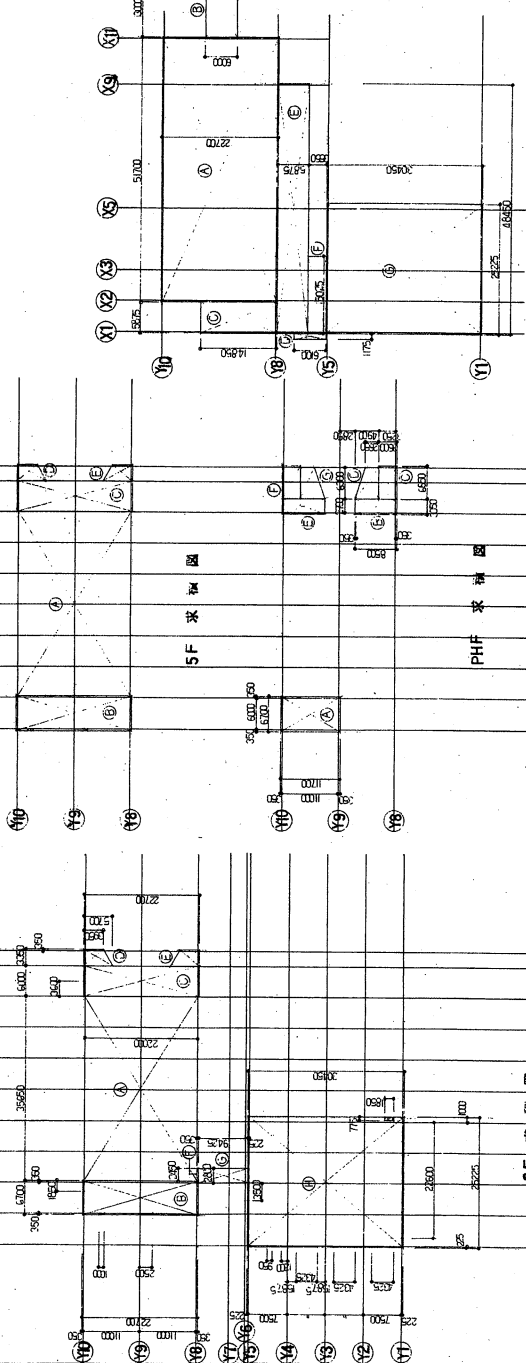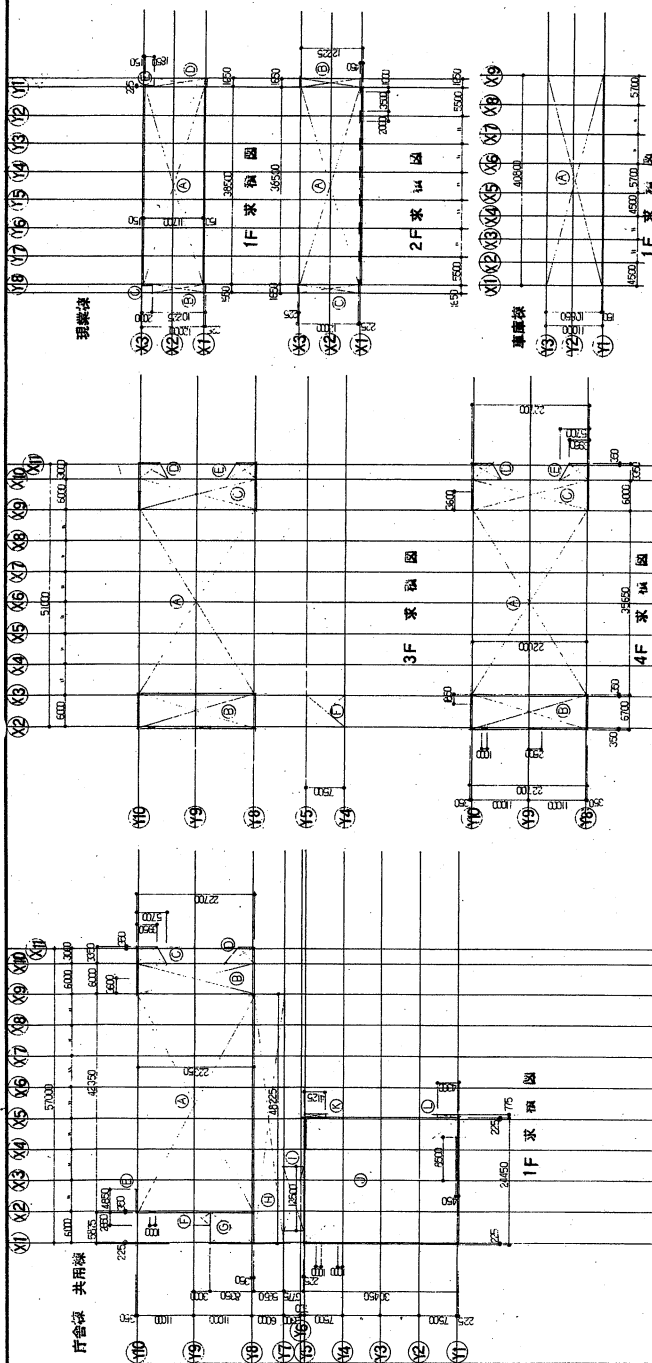
[illegible][illegible]

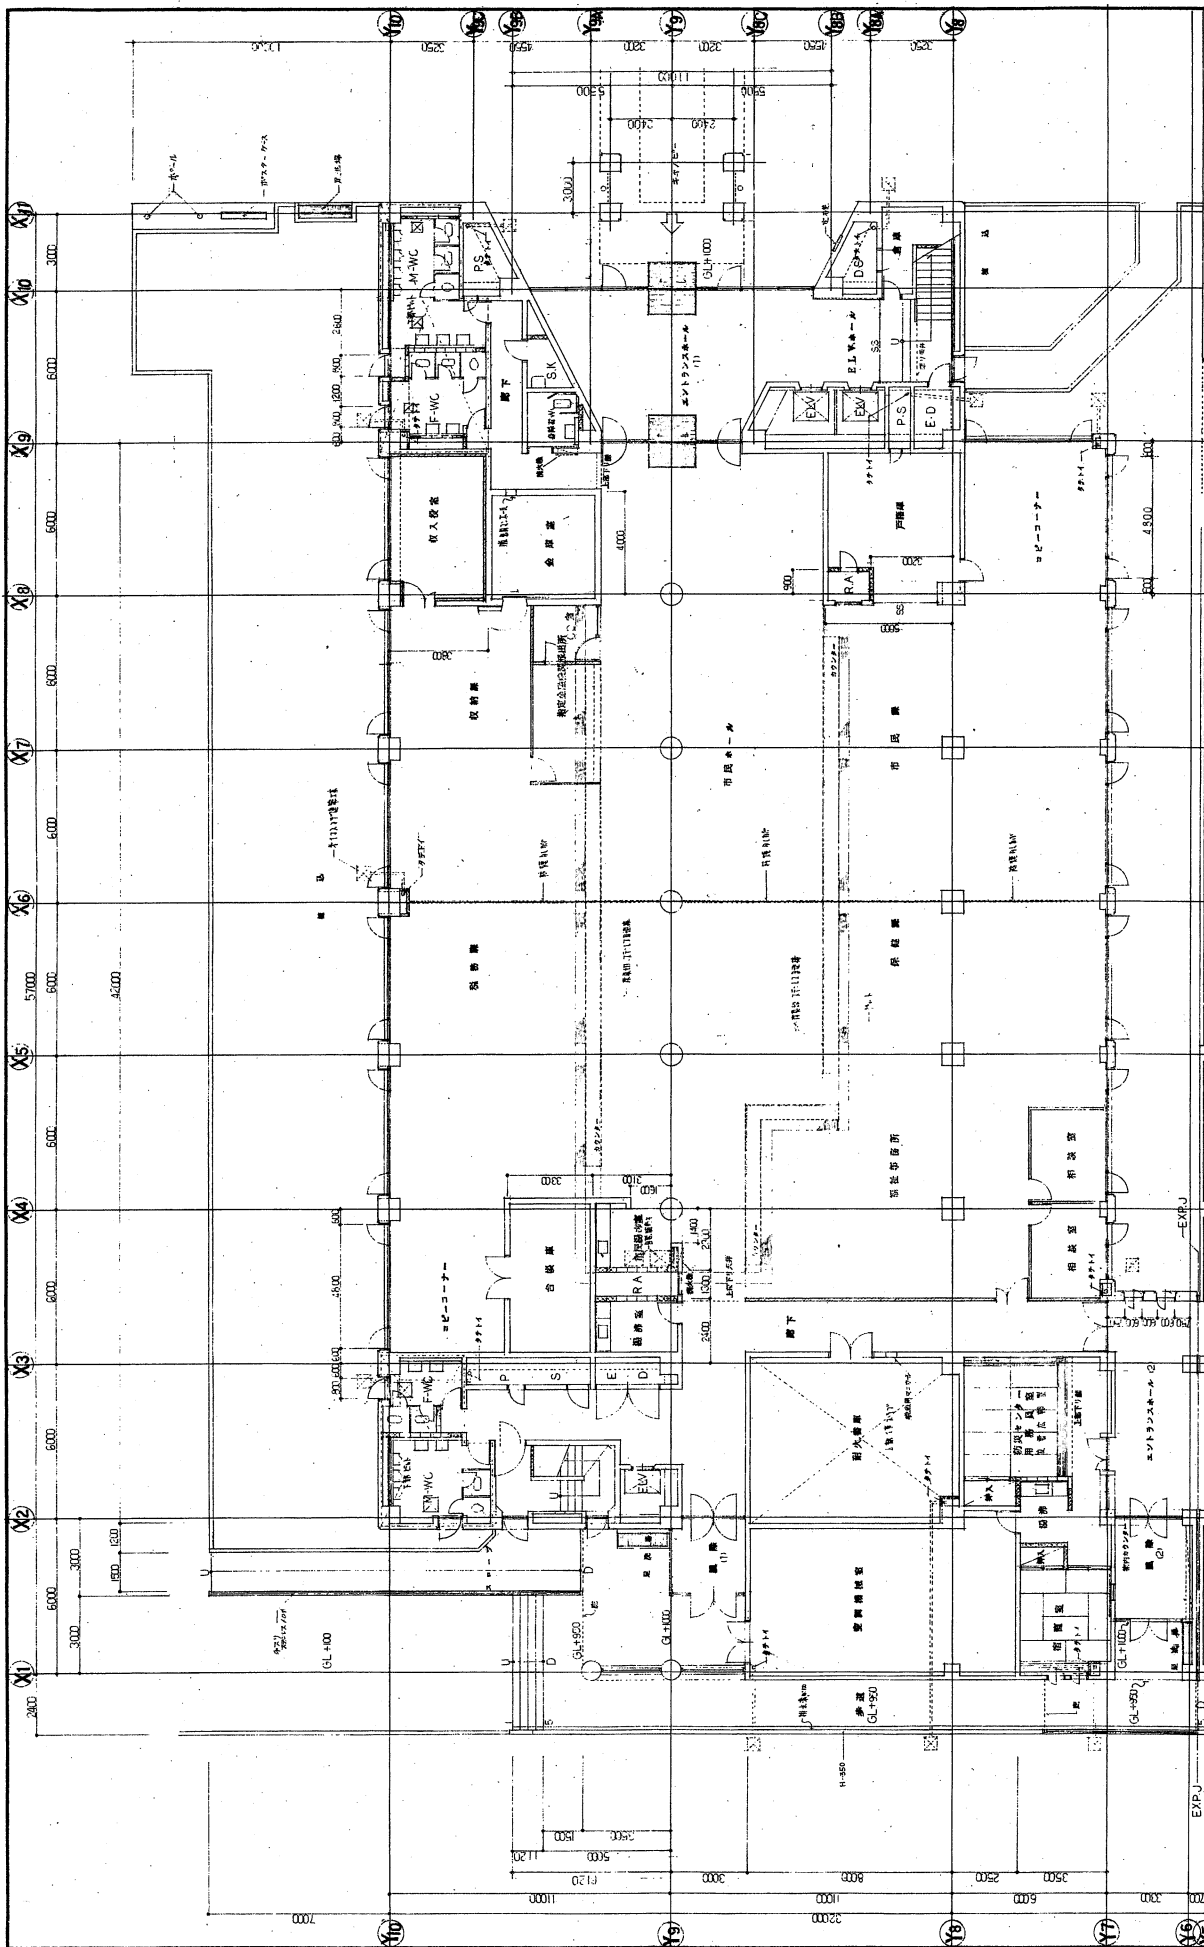

設計番号	4950	設計者	見附市役所庁舎新築工事
図面番号	1	図面名	1階平面図
縮尺	1/100	縮尺	縮尺


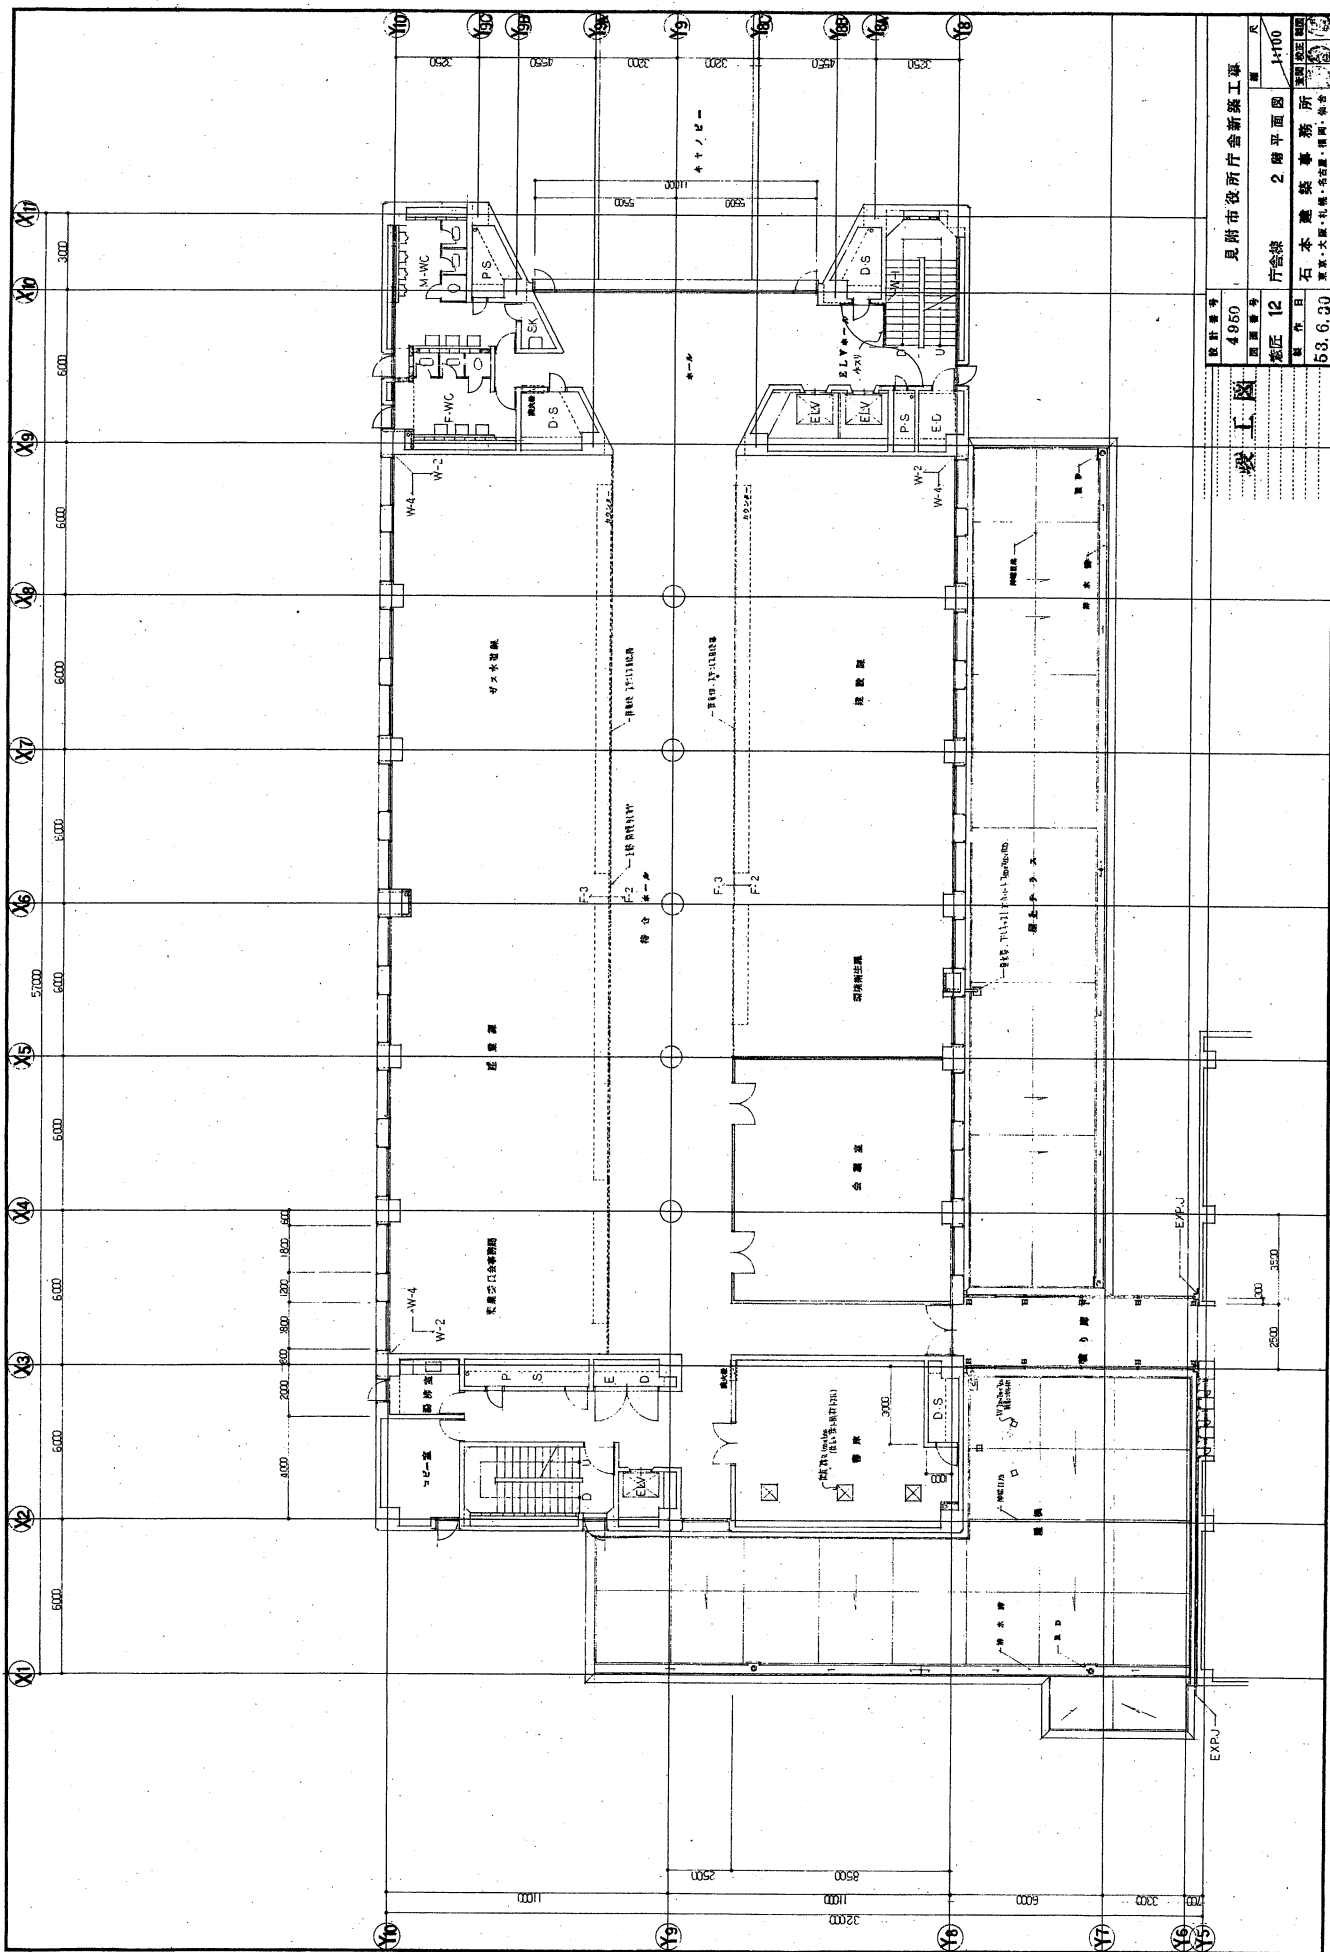


設計番号	4850	見附市役所庁舎新築工事
図面番号	2	2階平面図
巻数	12	庁舎棟
製作日	53.6.30	石本建築事務所


図面
2階平面図
1:100

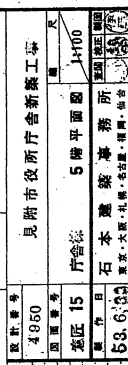

四

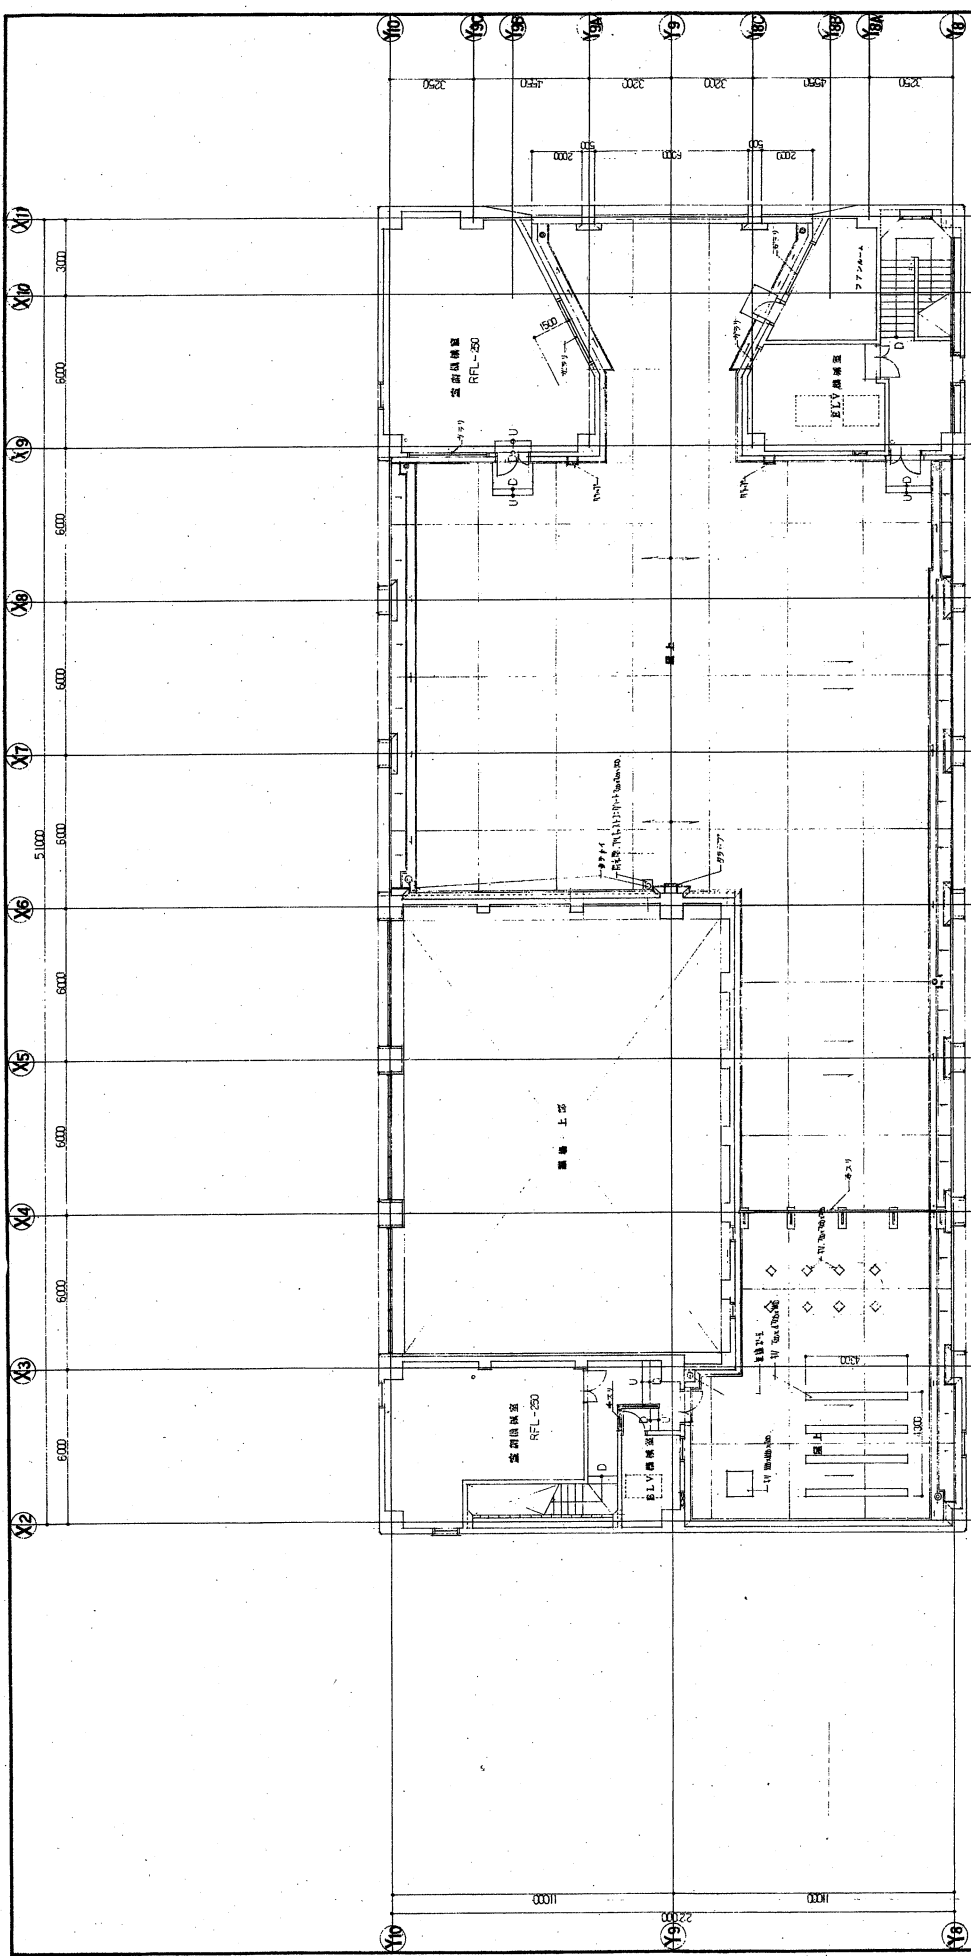


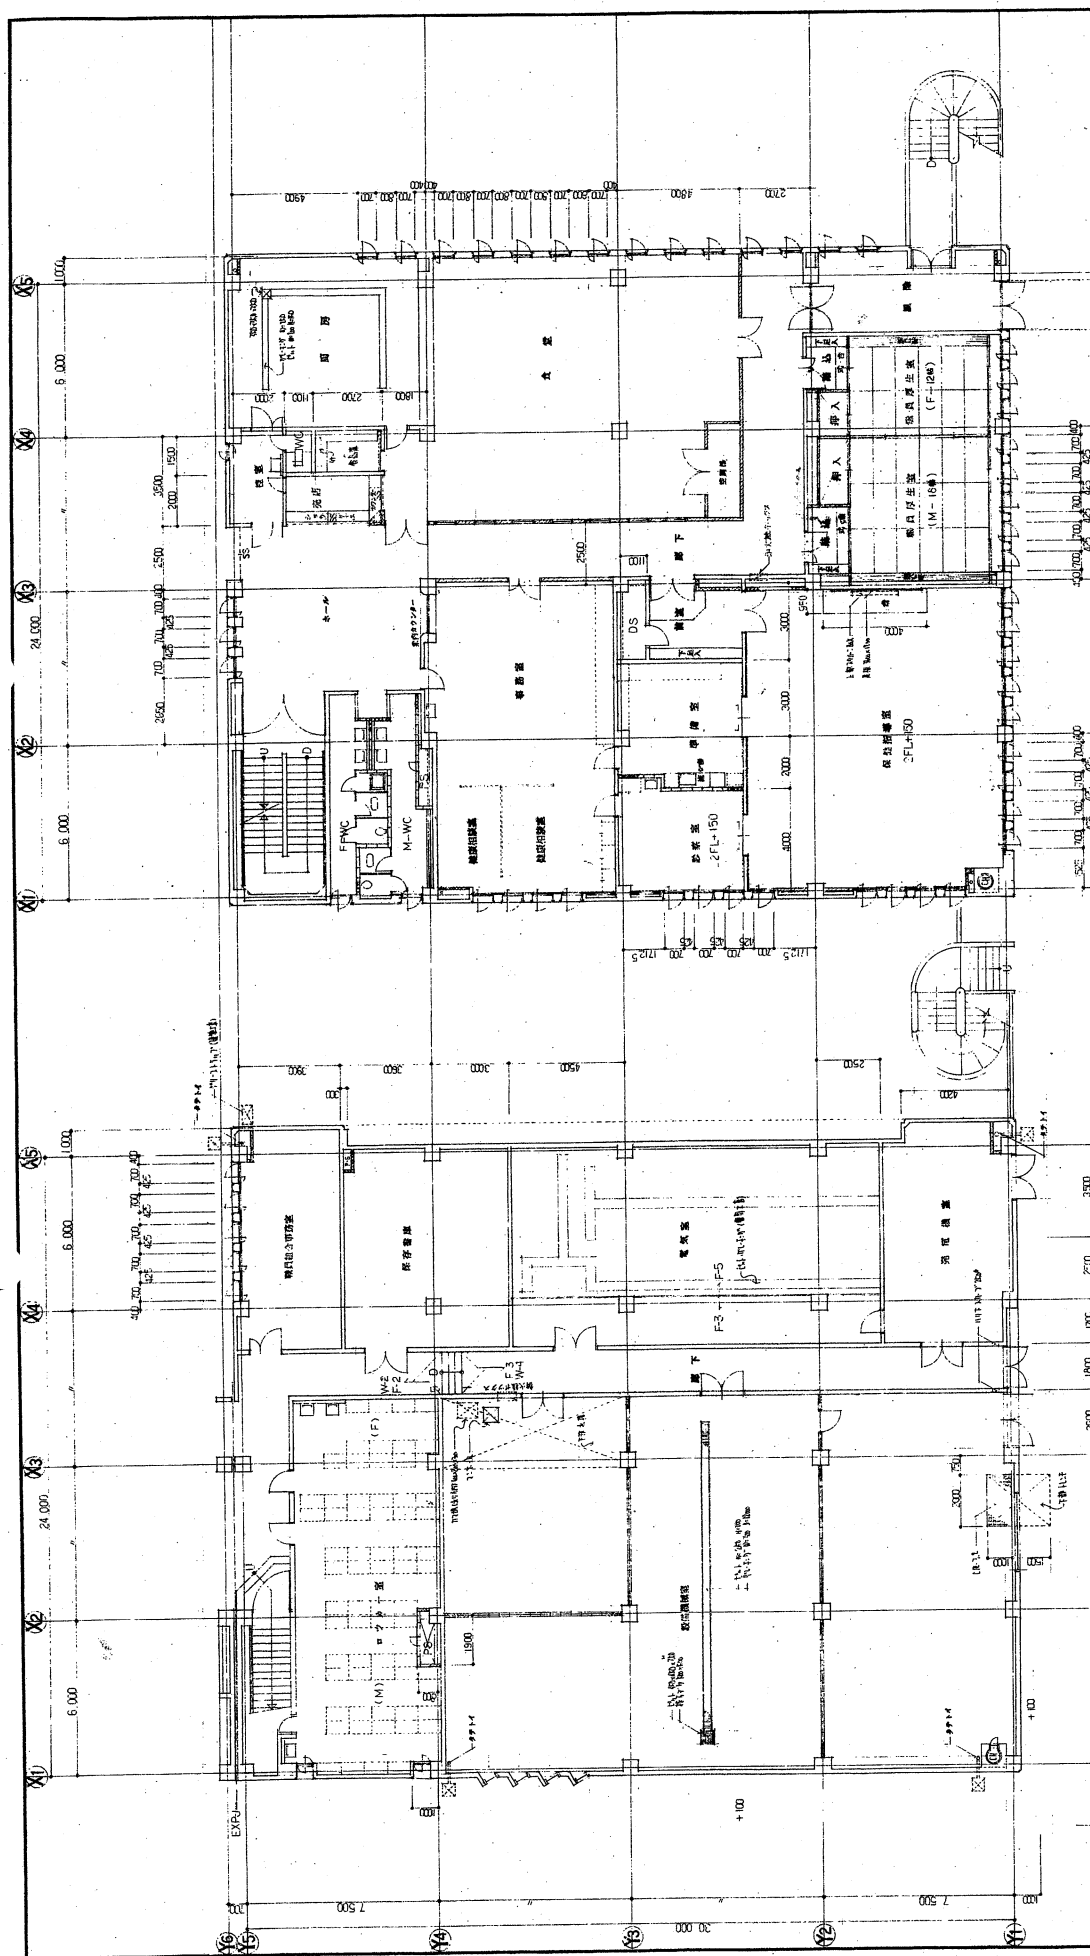



圖面編號	第 18 號	圖面名稱	共用 1、2 樓平面圖
圖面日期	53.6.30	設計者	石本建築事務所
		監理者	東京、大阪、札幌、名古屋、福岡、仙台

竣工圖

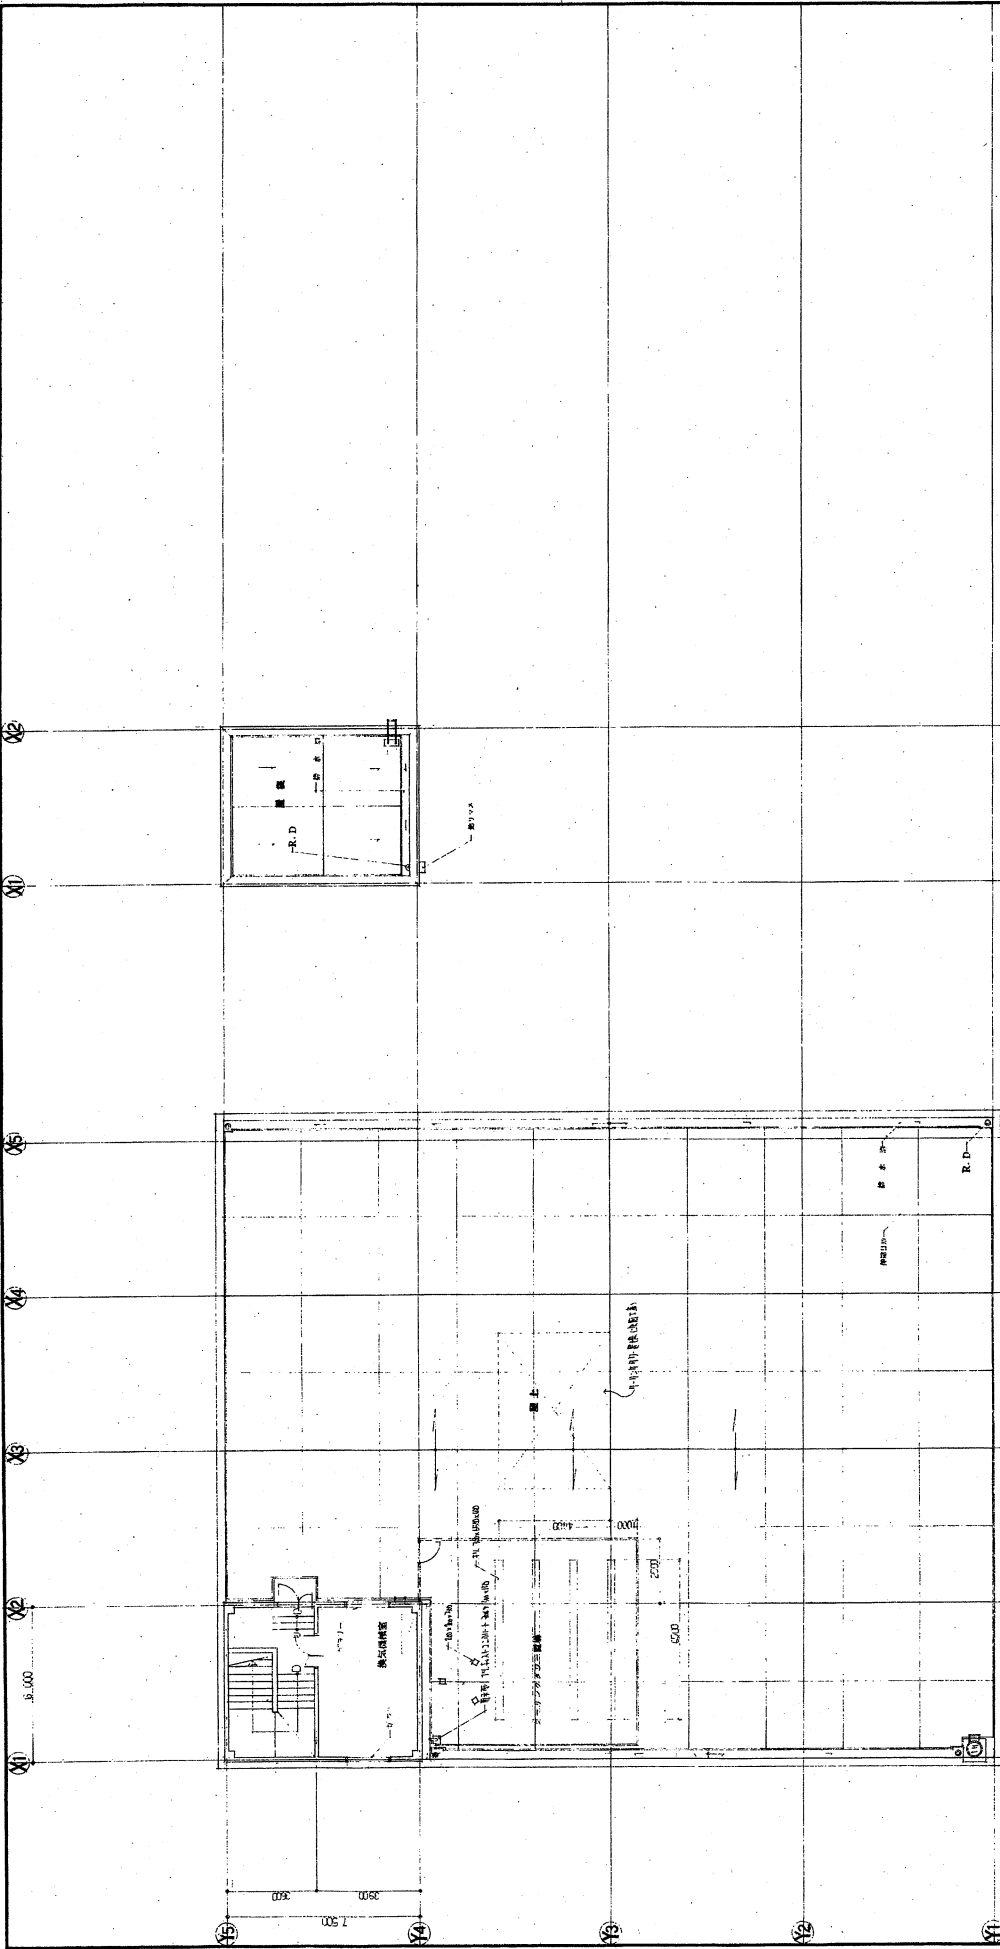


3階平面図

設計番号	4950	図面番号	19	縮尺	1:100
校工図		共用部	3階平面図	石本建築事務所	東京、大阪、札幌、名古屋、福岡、仙台
製作日	58.6.30				




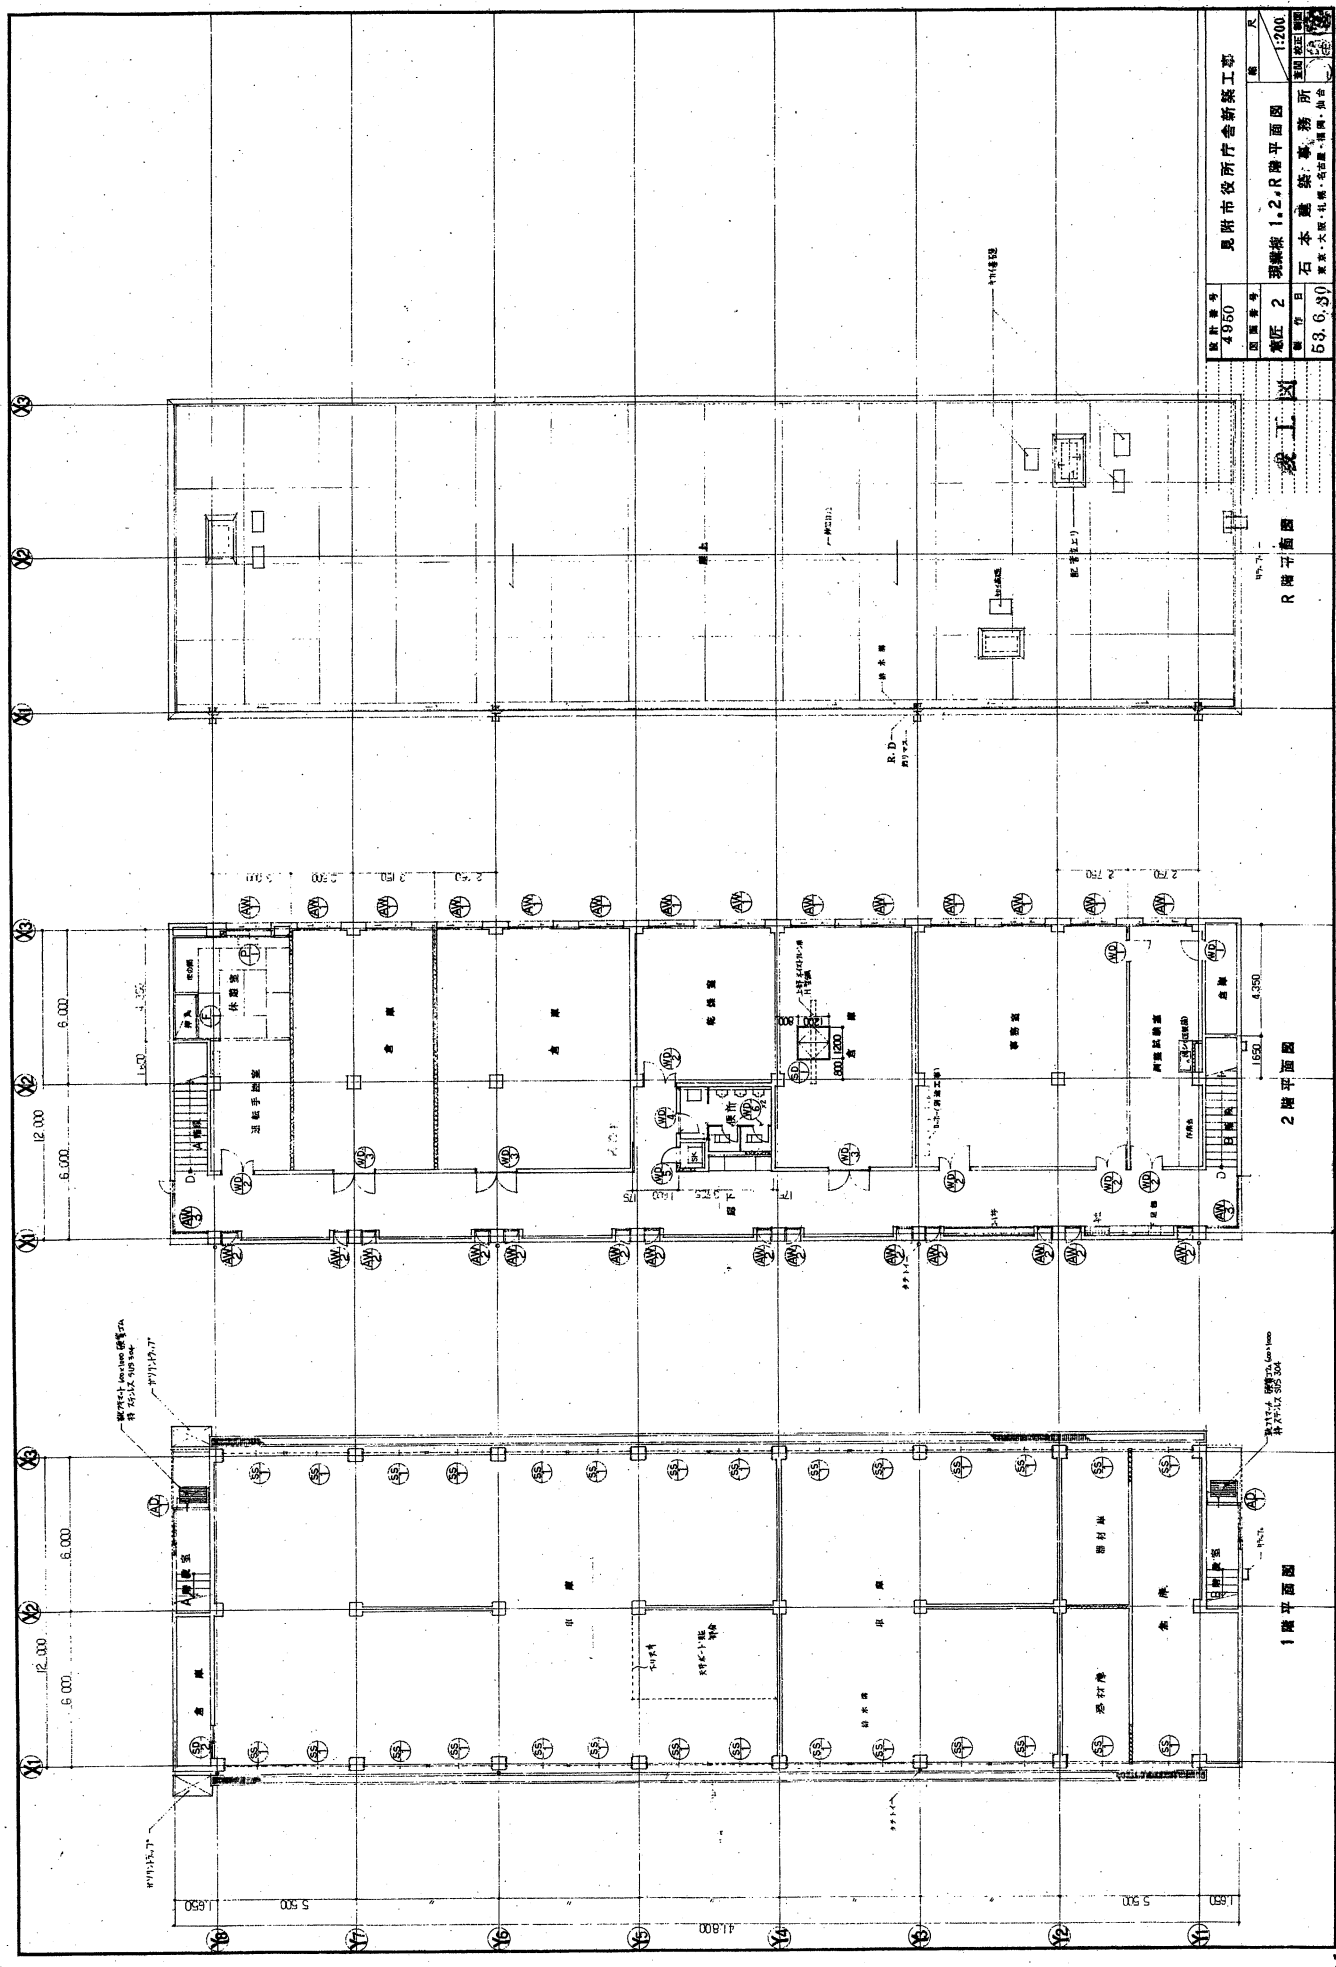


設計番号	4950	見附市役所庁舎新築工事
図面番号	第2	現線図 1.2.R 階平面図
縮尺	1:200	石本建築事務所
製図者	53.6.30	東京・大阪・札幌・名古屋・福岡・仙台


竣工図
R 階平面図

2 階平面図

1 階平面図

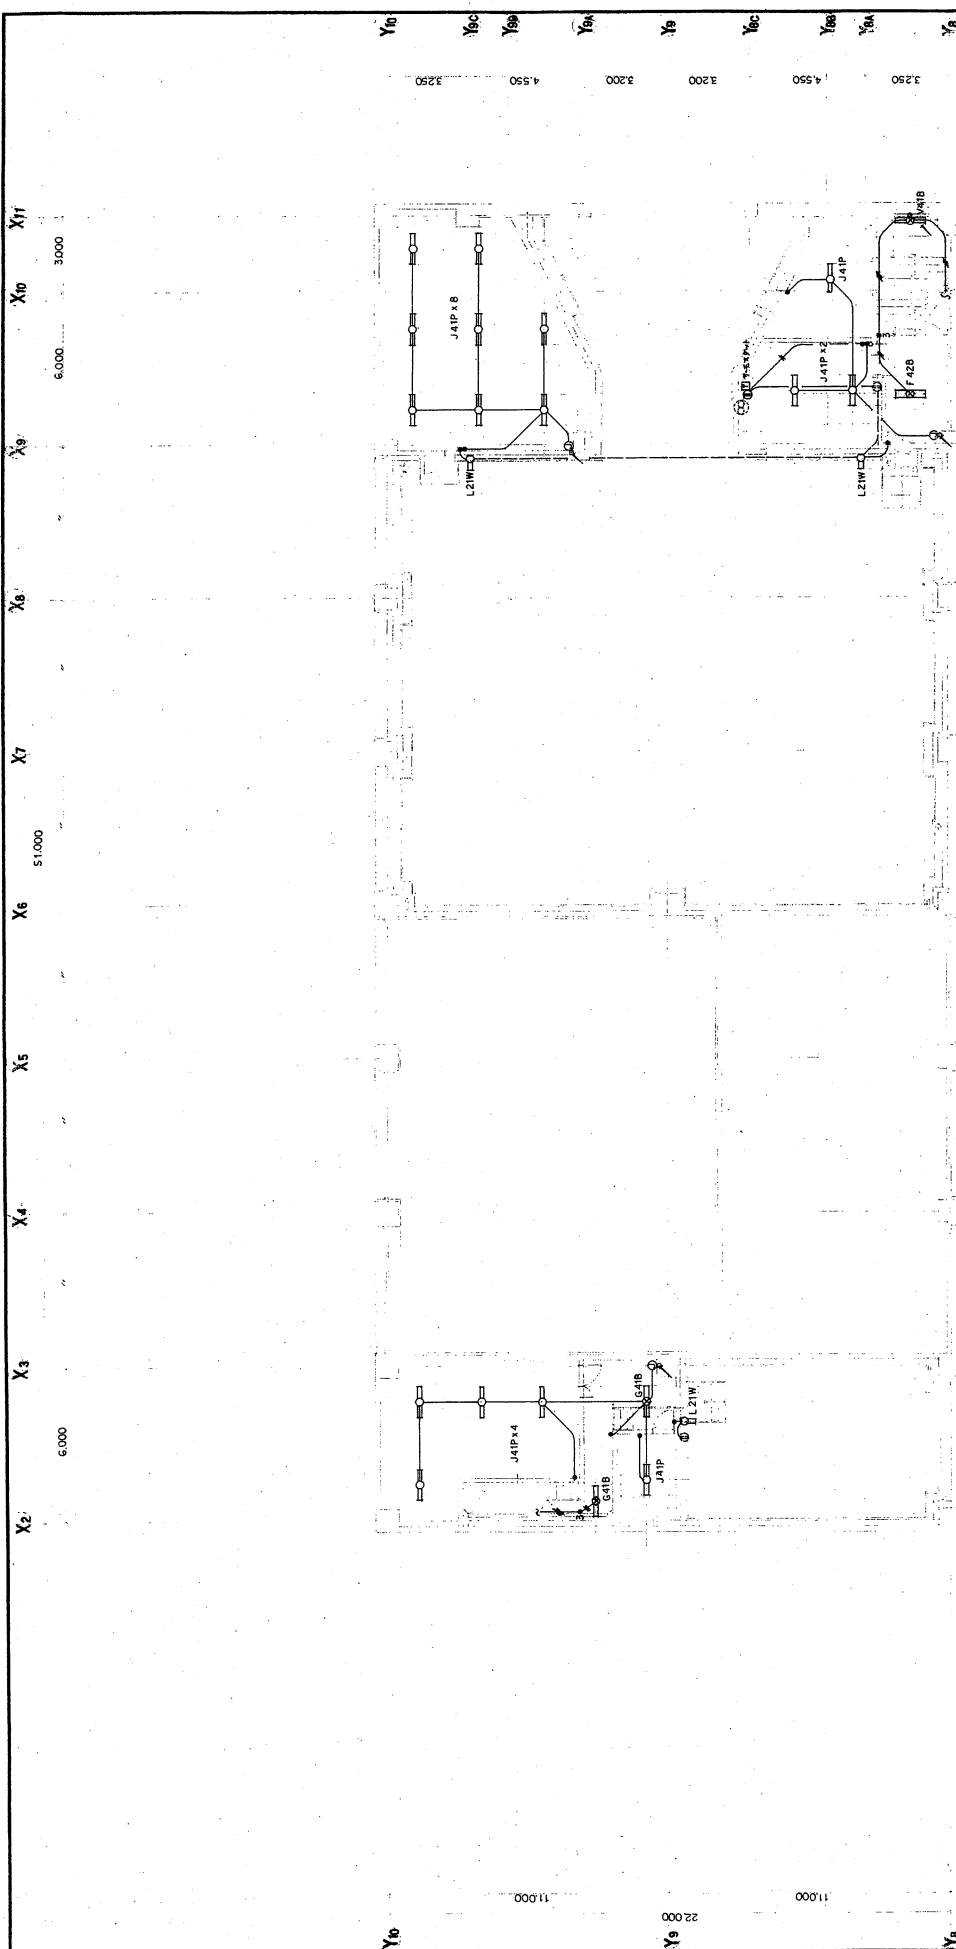

設計番号	4950	見附市役所庁舎新築工事
図面番号	電 22	庁舎棟
電 22	PH1間電灯 設備図	尺 1:100
設計者	石本建築事務所	監理者

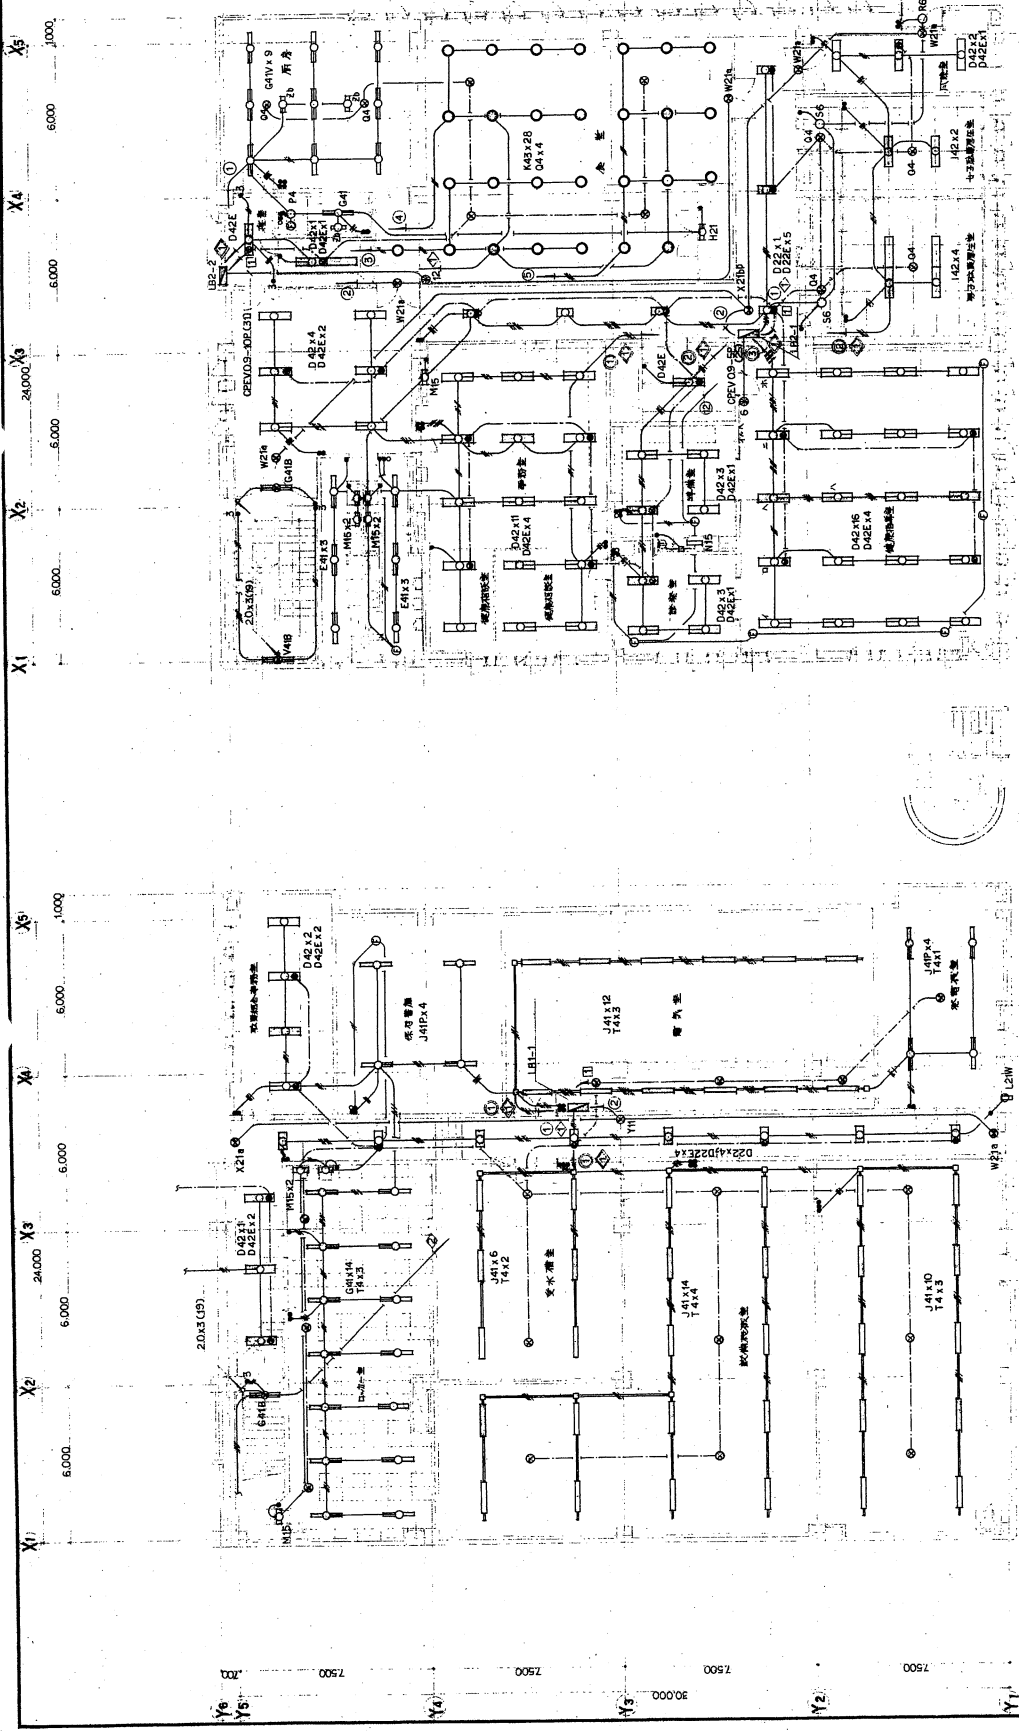



石 本 建 筑 事 务 所


53.6.30

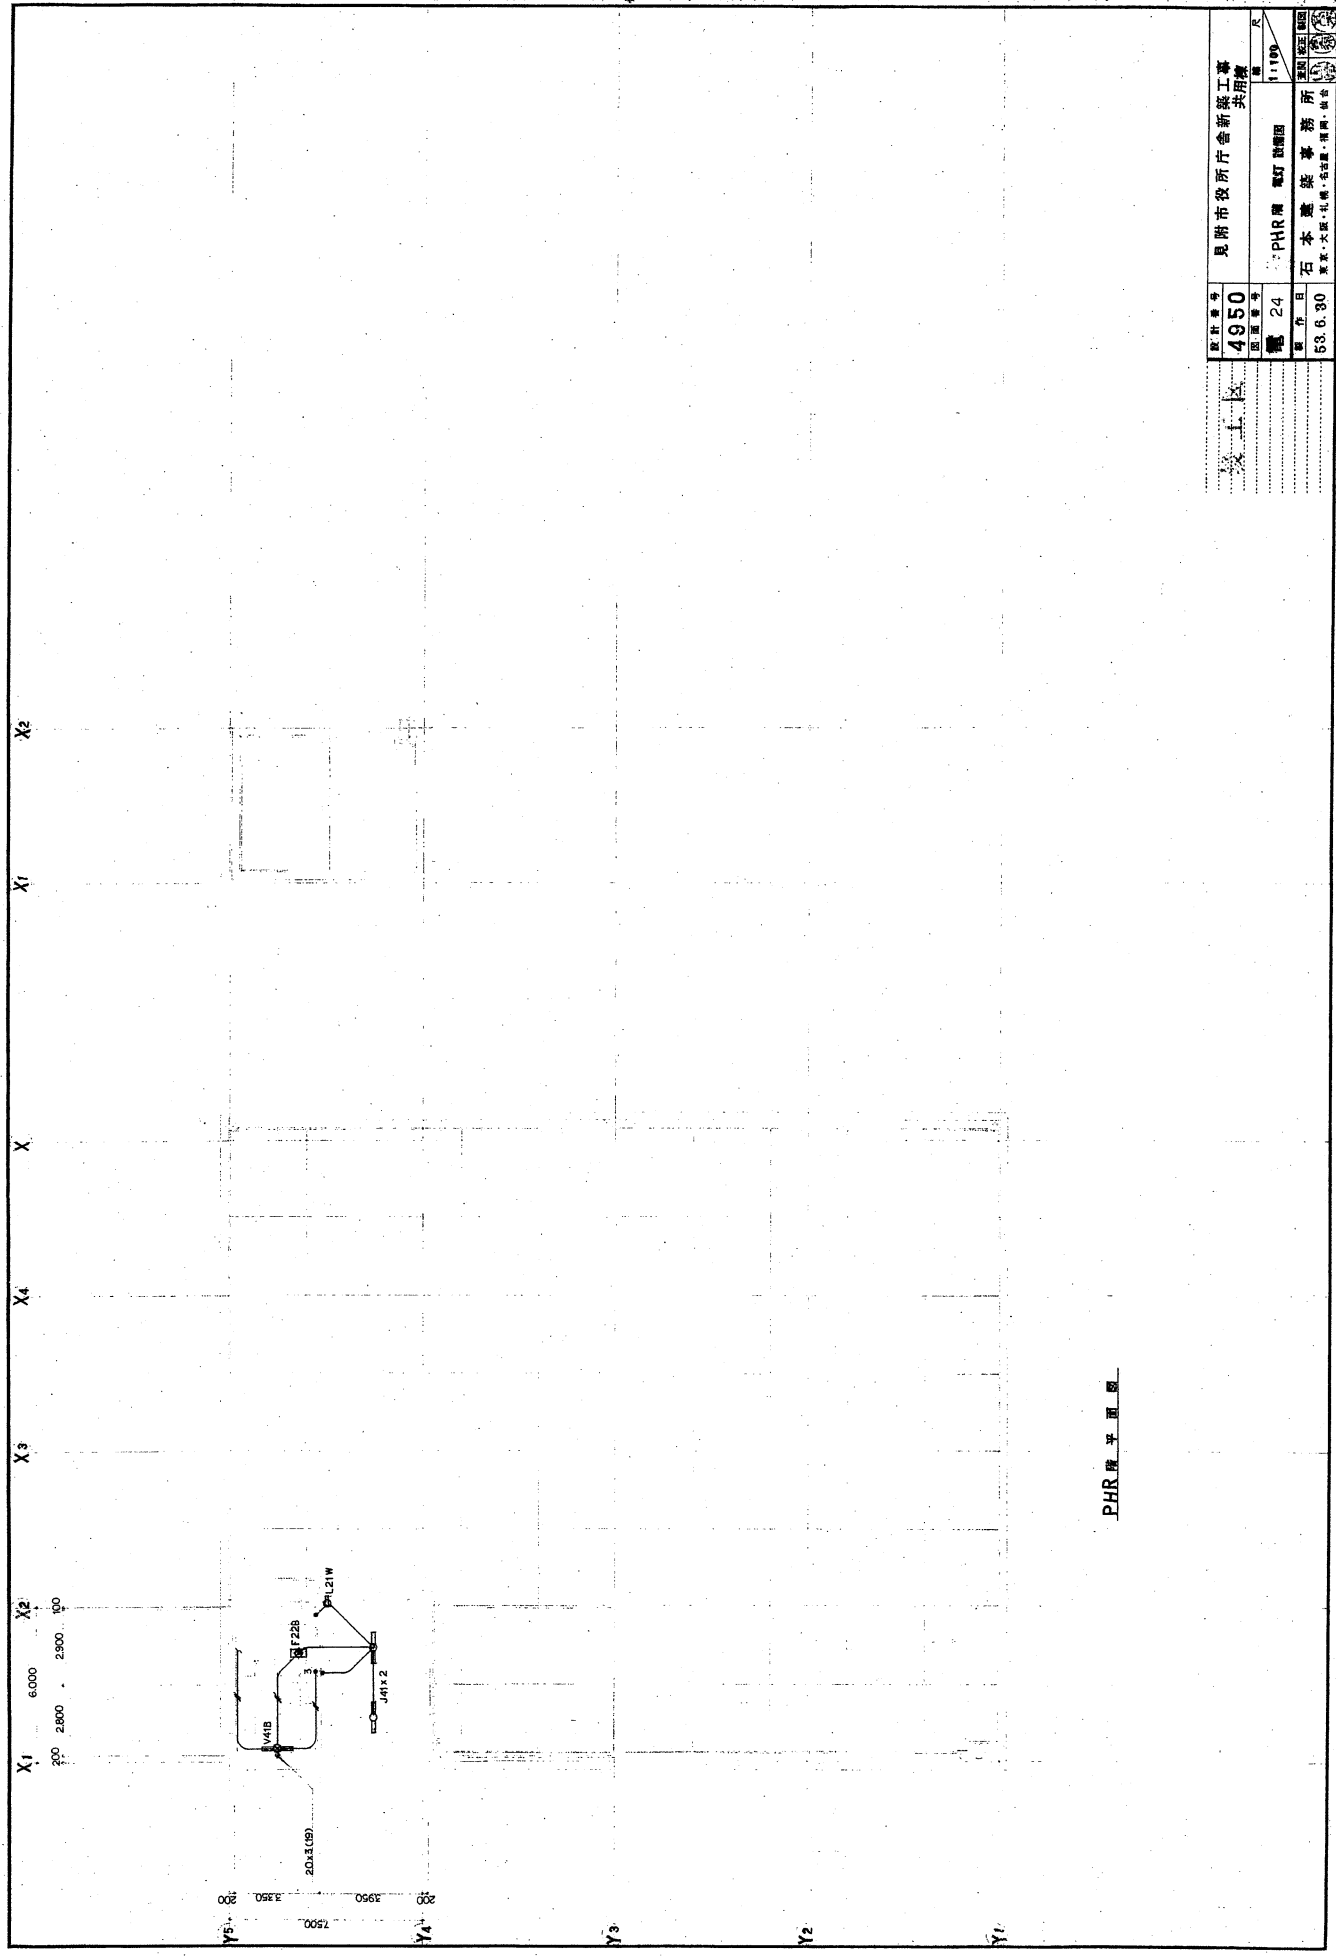


PHR 樓 平 面 圖


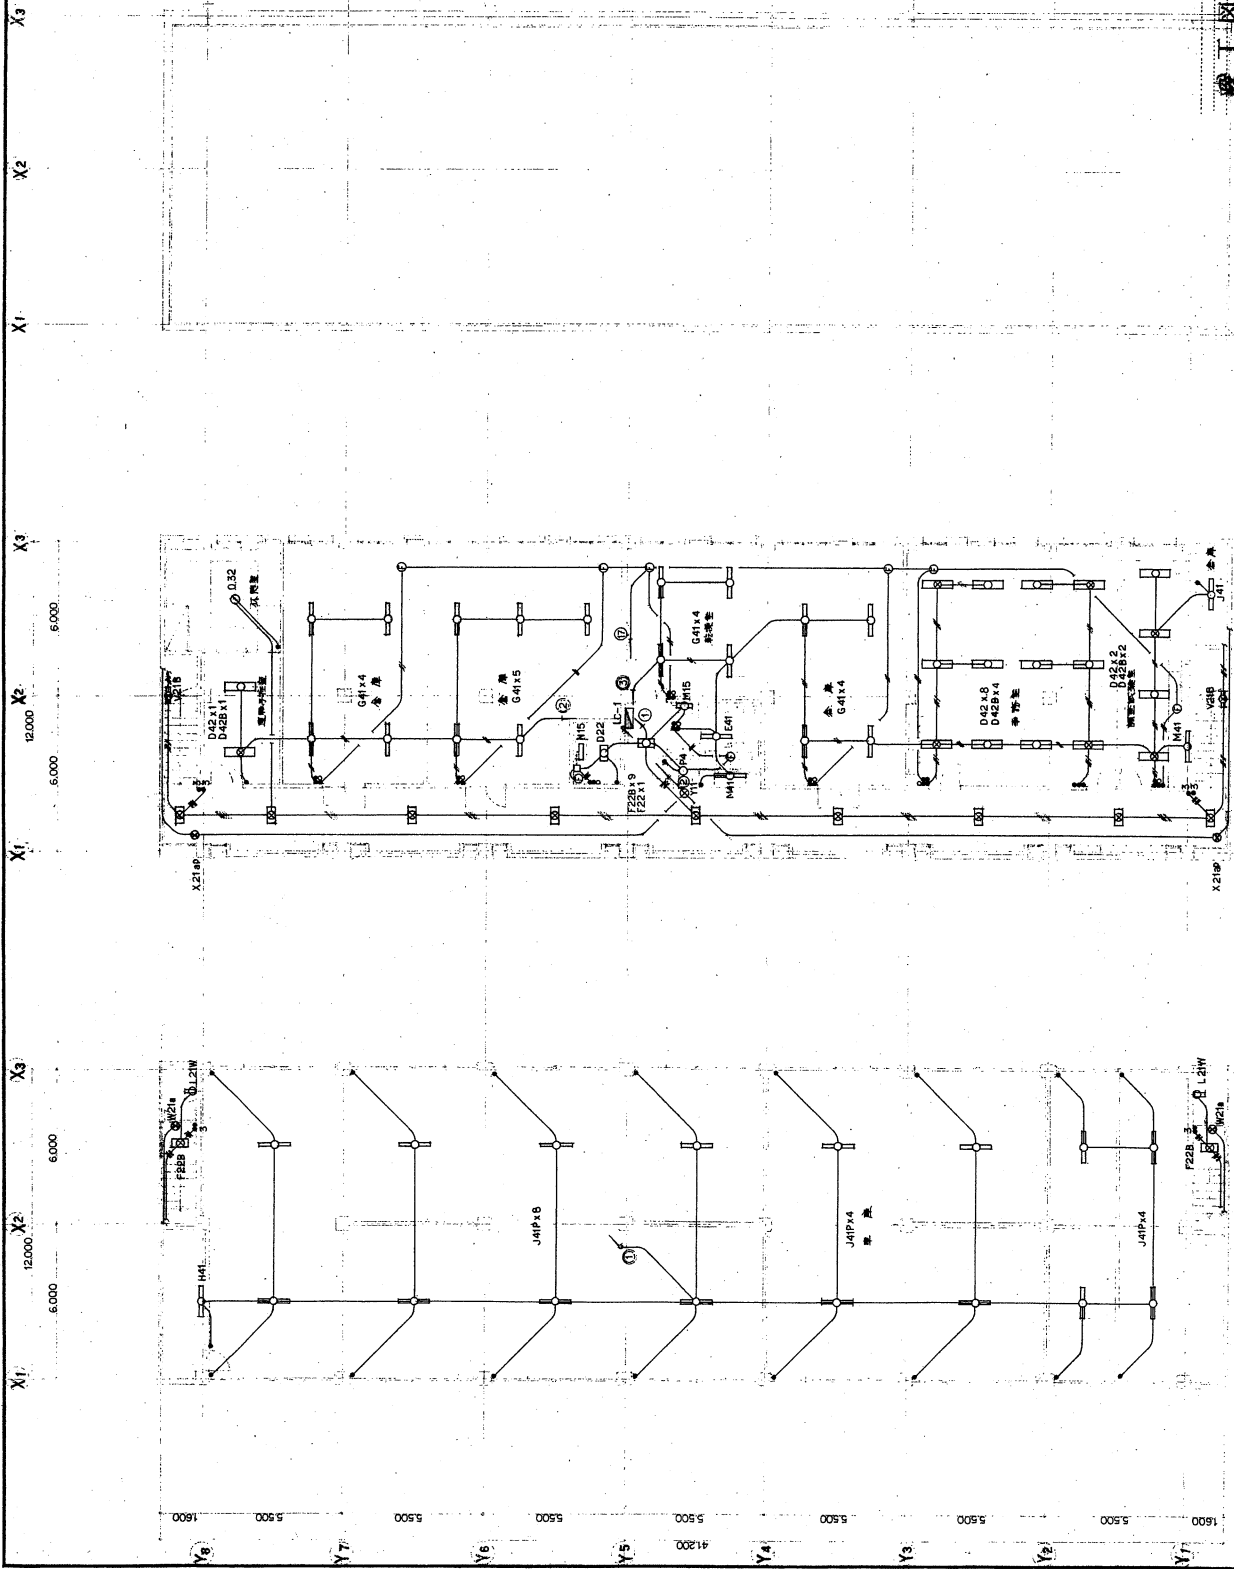

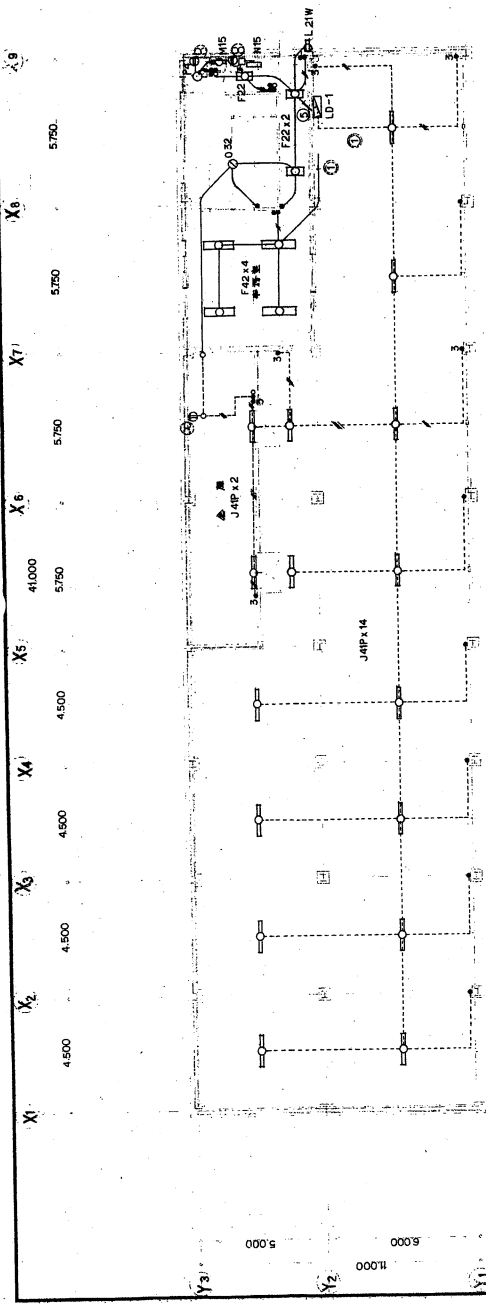

設計番号	4950	見附市役所庁舎新築工事
図面番号	50	電灯、配線図
縮尺	1:100	
製作日	53.6.30	石本建築事務所
縮尺		電気、水道、瓦斯、給排水、暖房、衛生

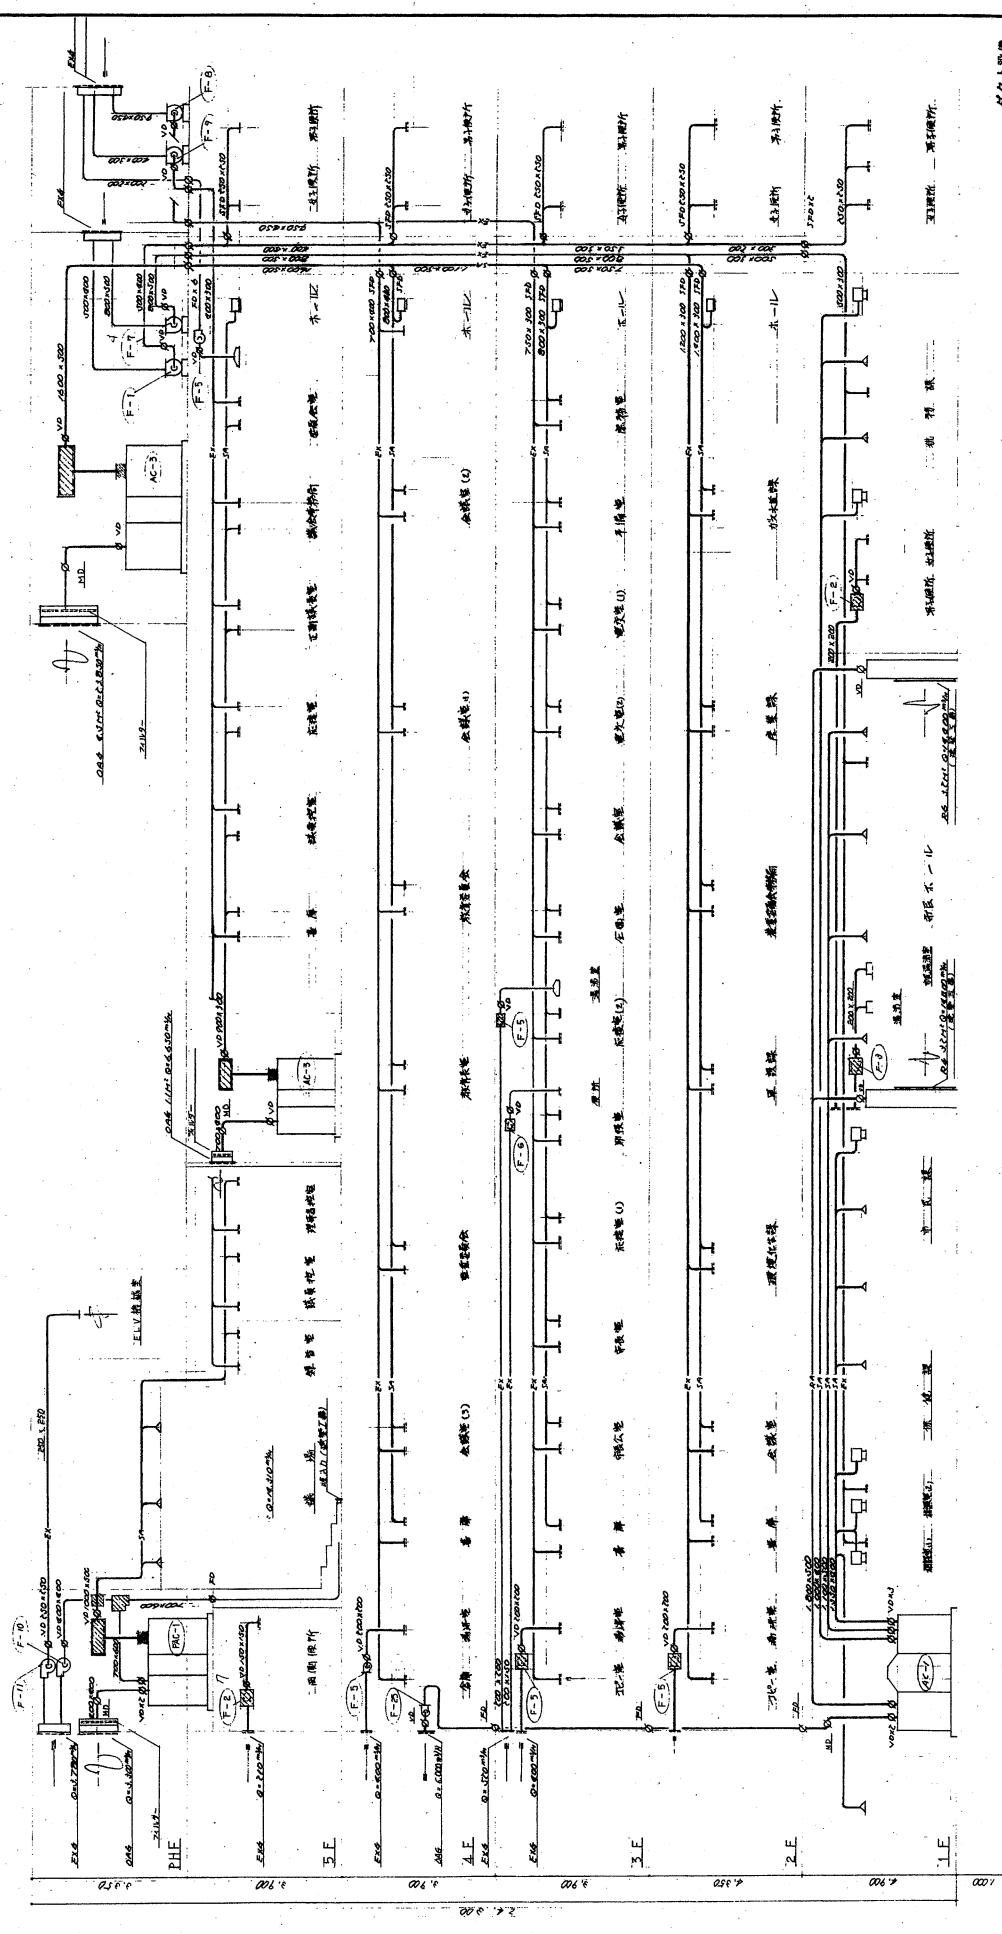

ダクト設備

設計番号	4950	見附市役所庁舎新築工事
図番	18	系統図
製作日	53.6.30	石本建築事務所
設計者		東京・大阪・札幌・名古屋・福岡・仙台

竣工図

庁舎機ダクト系統図 No. 504



ダクト設備

設計番号	4950	竣工図	4950
図面番号	設 22	2 階平面図	1/100
製作日	53.6.30	石本建築事務所	東京・大阪・札幌・名古屋・福岡・仙台

竣工図


乙種平面図 (9.7.7) S=1/100

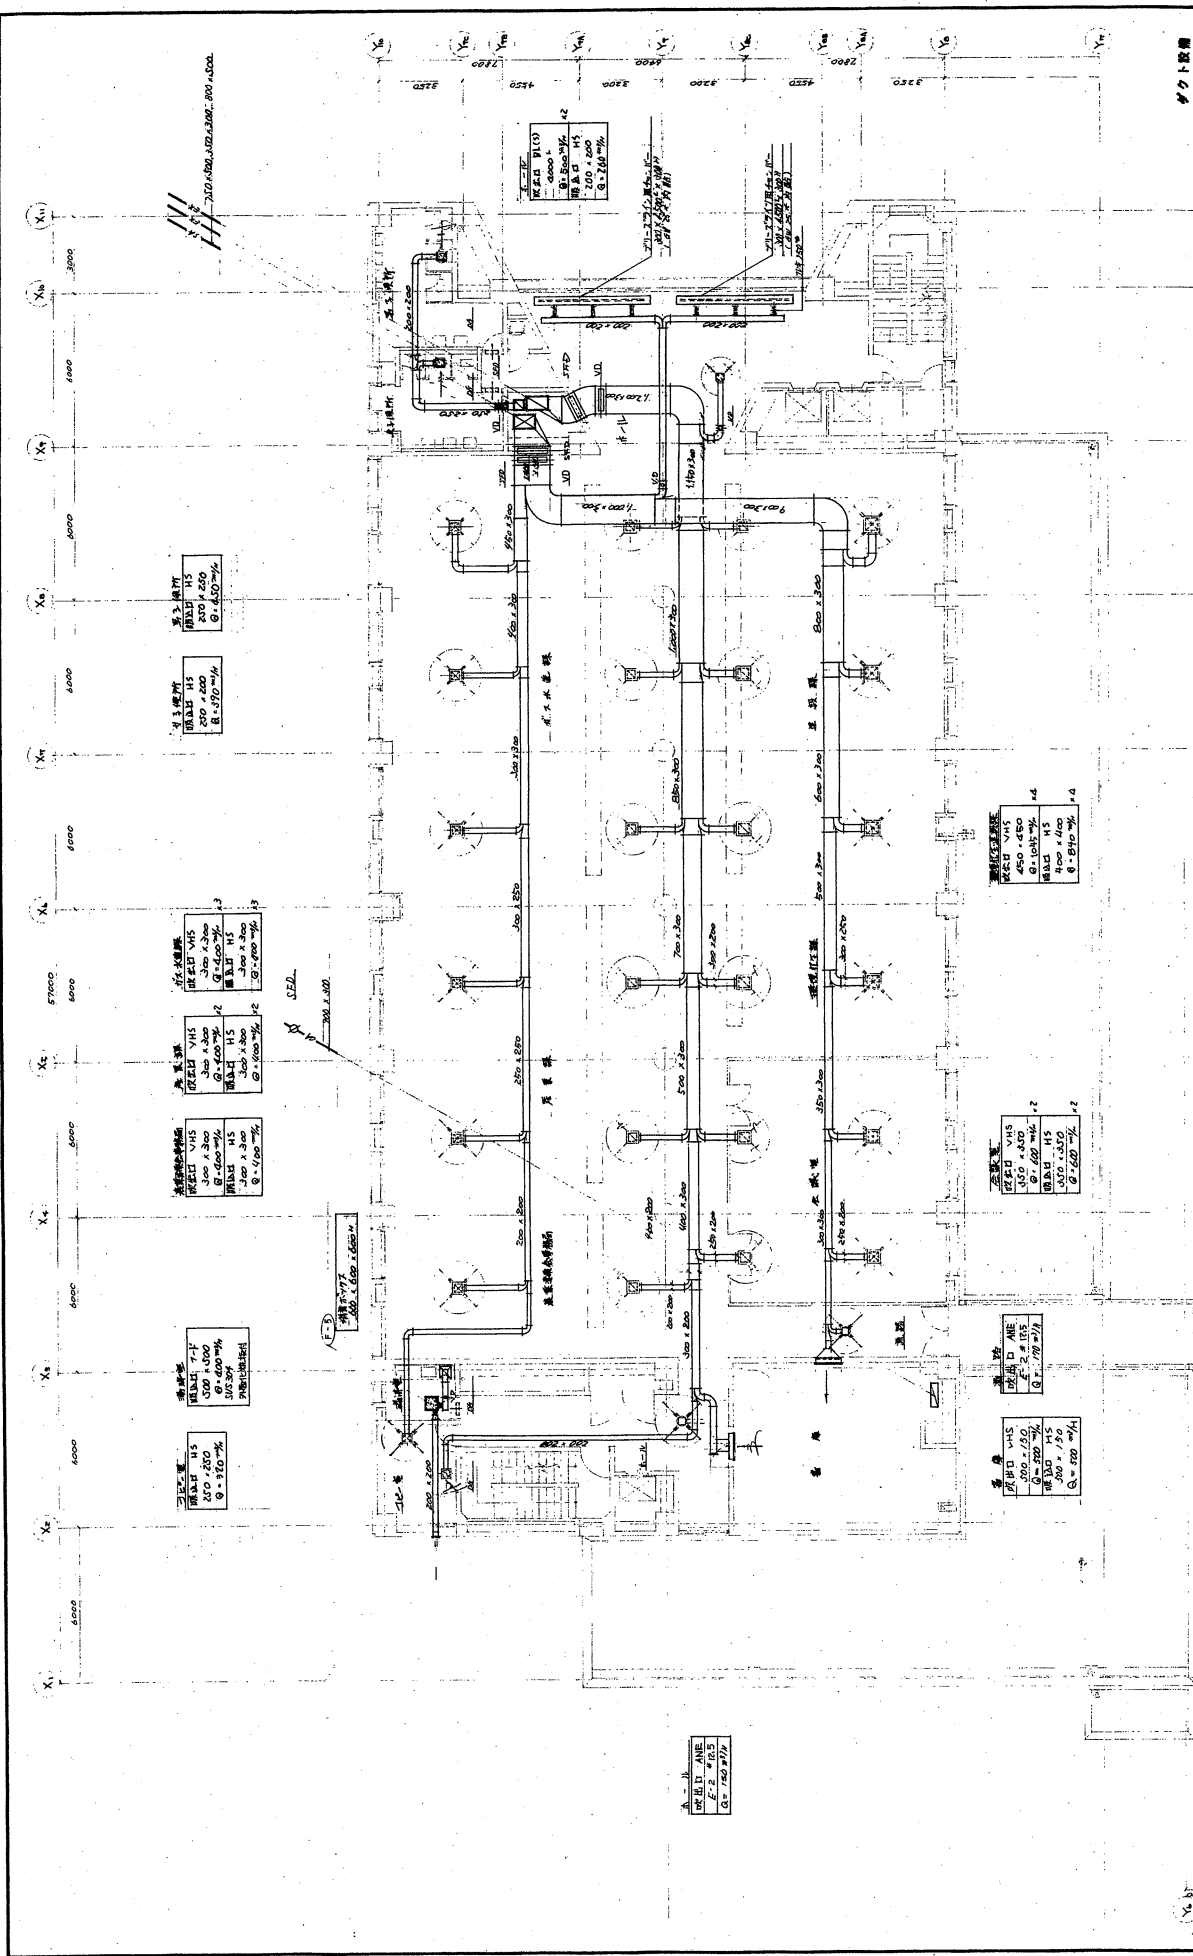

ダクト設備

設計番号	4950	見附市役所庁舎新築工事
図面番号	設 24	4階平面図
製作日	53.6.30	石本建築事務所
図例		東京・大阪・札幌・名古屋・福岡


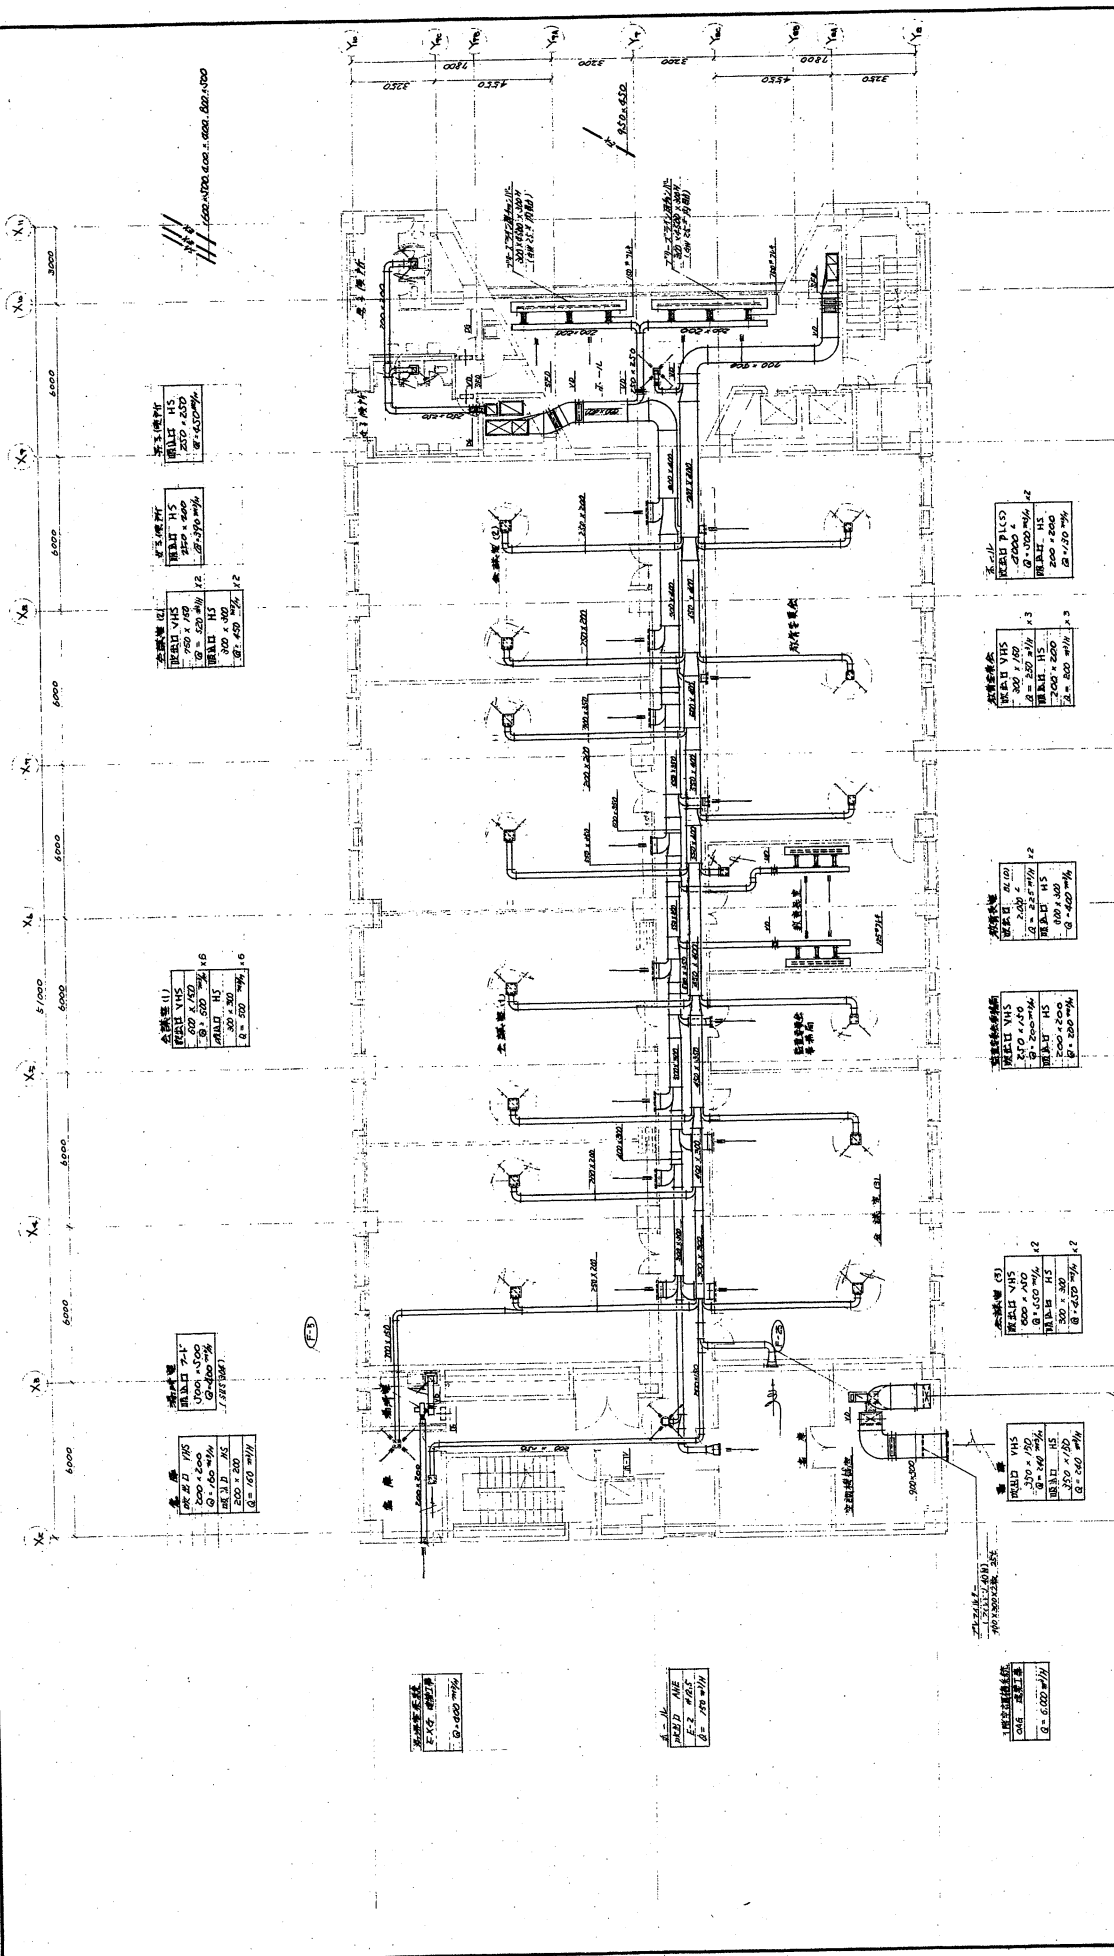


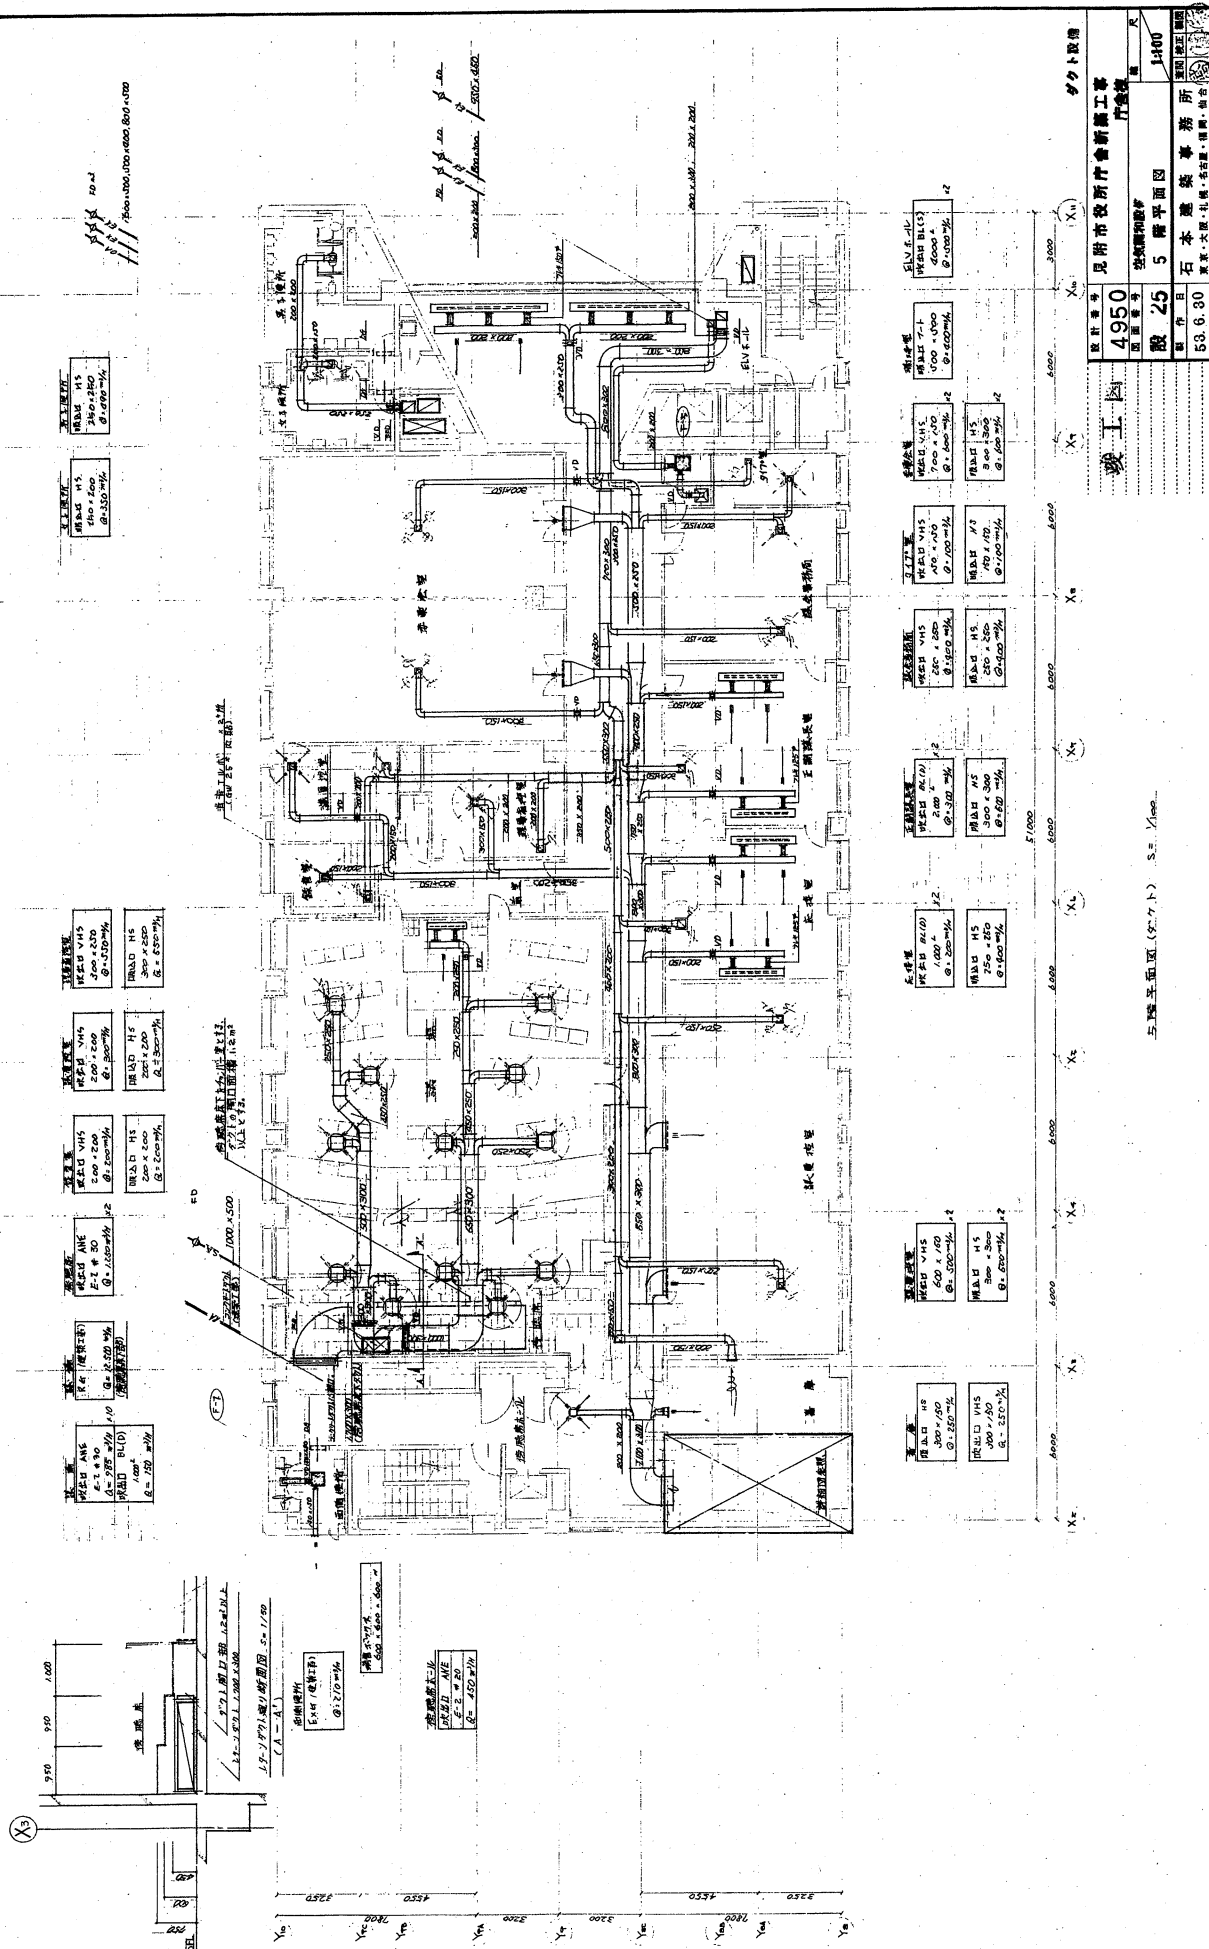


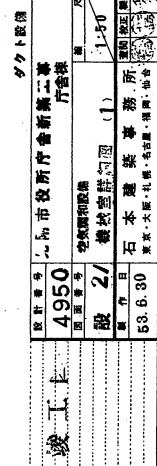


二、階機械室断面図 $2 = 1/50$
(A-A'断面図)

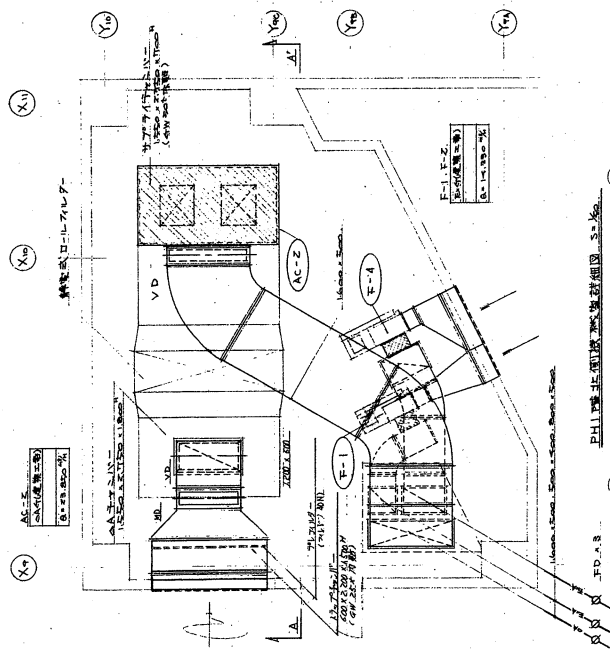


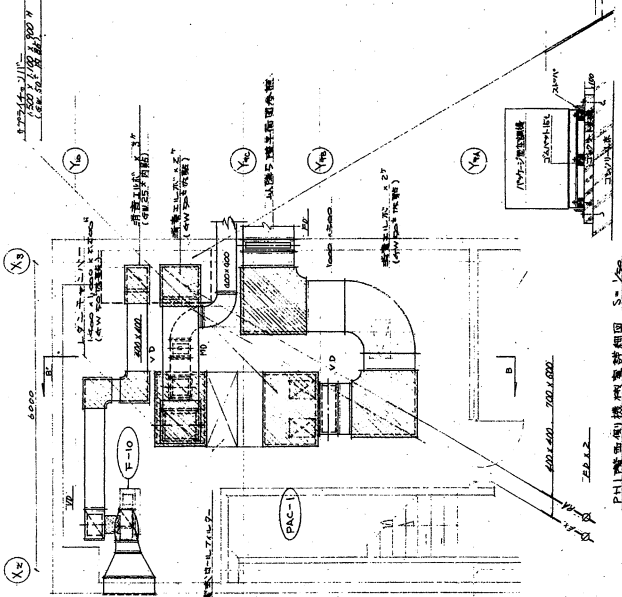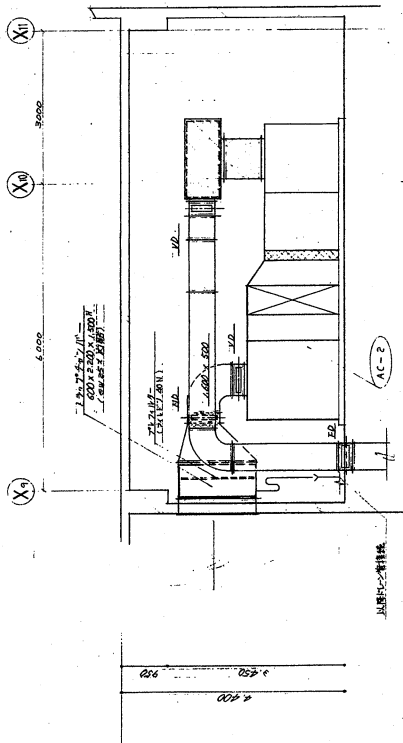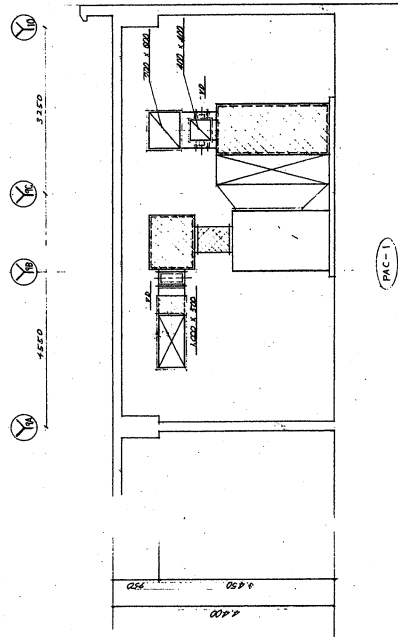

竣工図


スケッチ図

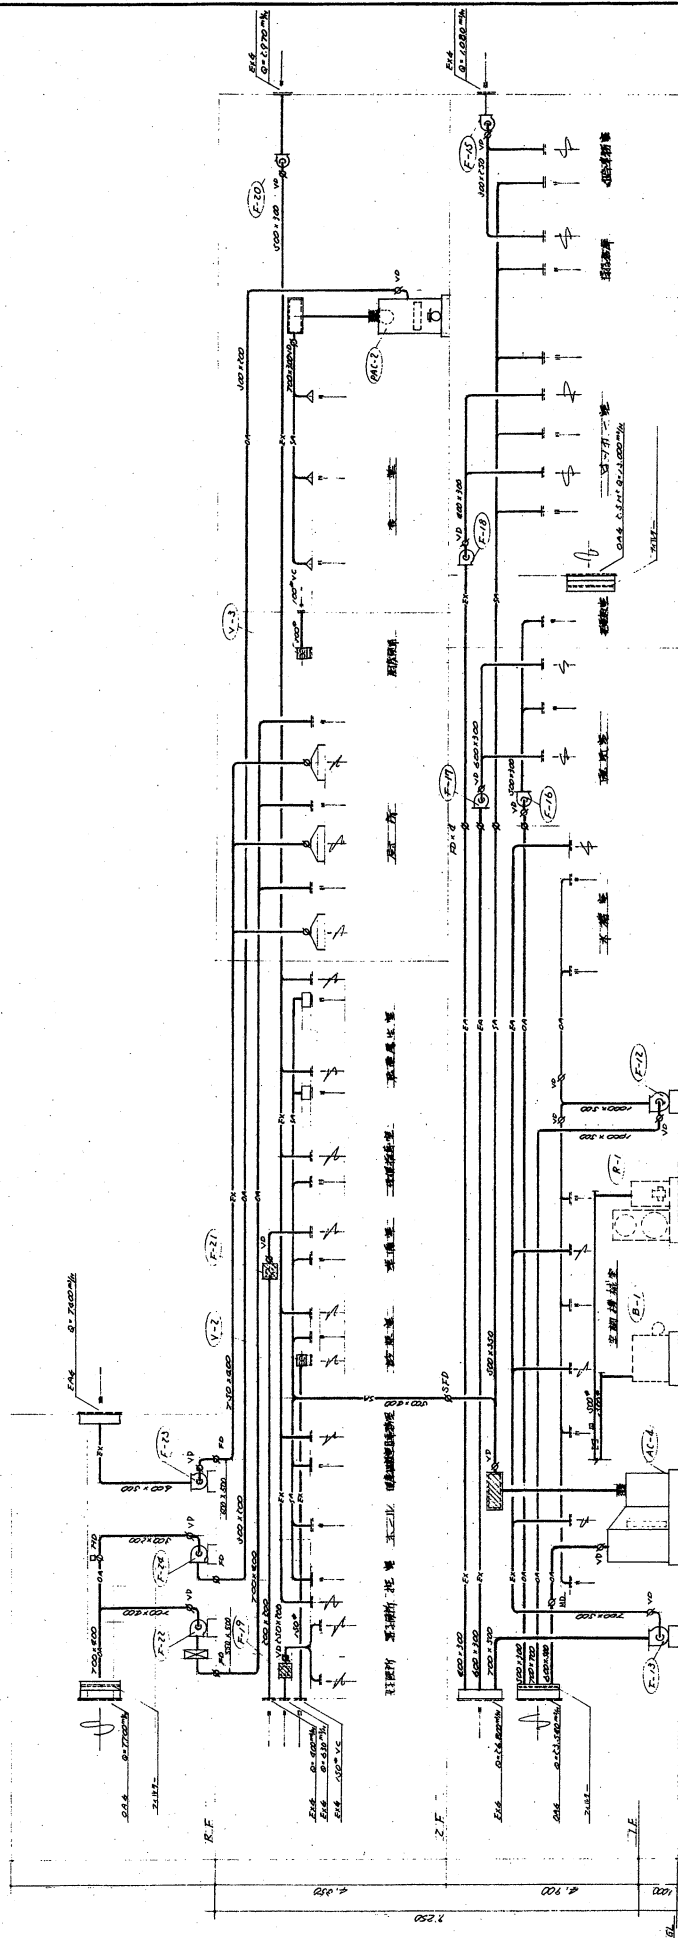

ダクト設備

設計番号	4950	見附市役所庁舎新築工事
図面番号	29	共用線
製作日	53.6.30	石本建築事務所
		東京・大阪・札幌・名古屋・福岡・仙台

共用線ダクト系統図 No. 5054

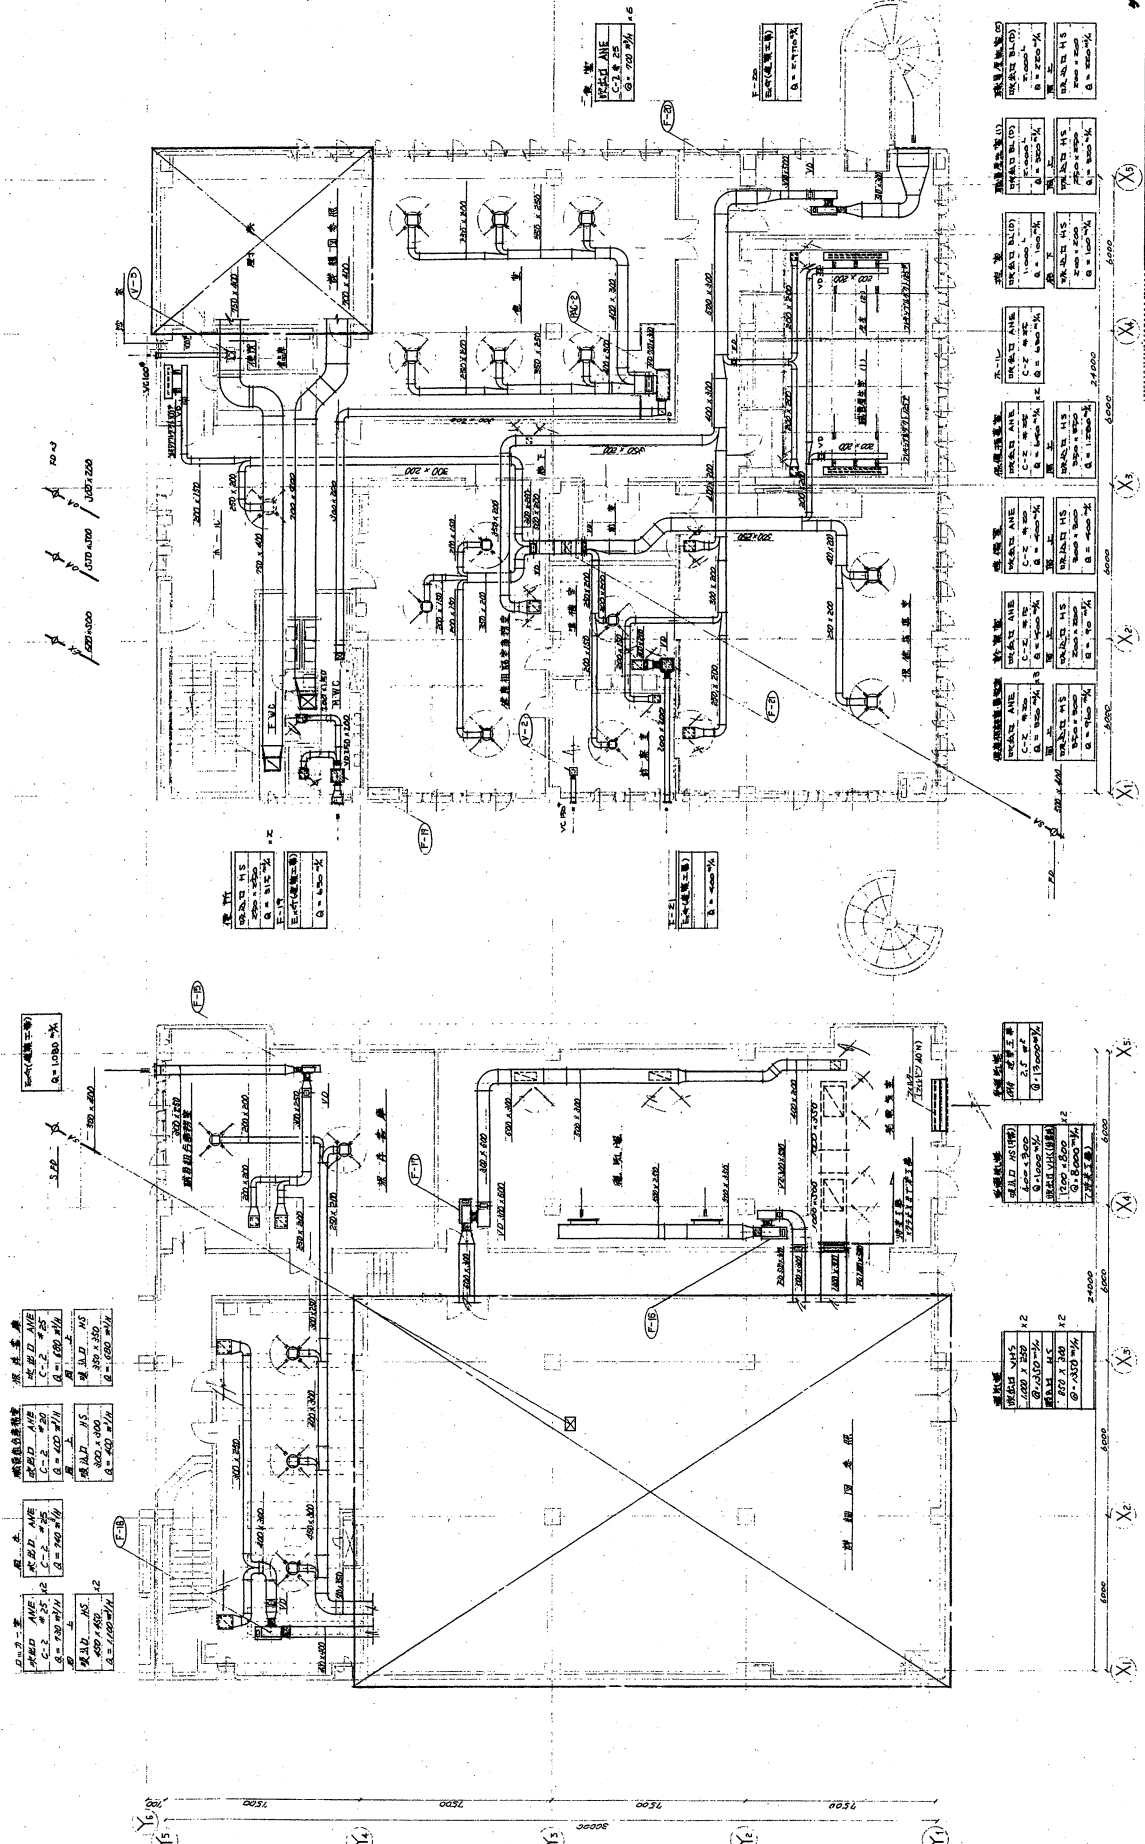

サクト図面

図面番号	4950	見附市役所庁舎新築工事 共用棟
図面名称	32 1.2 階平面図	1:400
図面日付	53.6.30	石本建築事務所 東京・大塚・札幌・名古屋・福岡・仙台

2 階平面図 S=1/400

1 階平面図 S=1/400


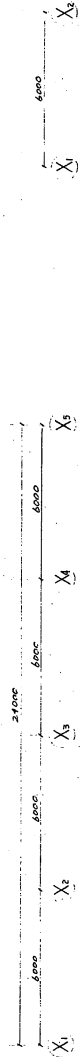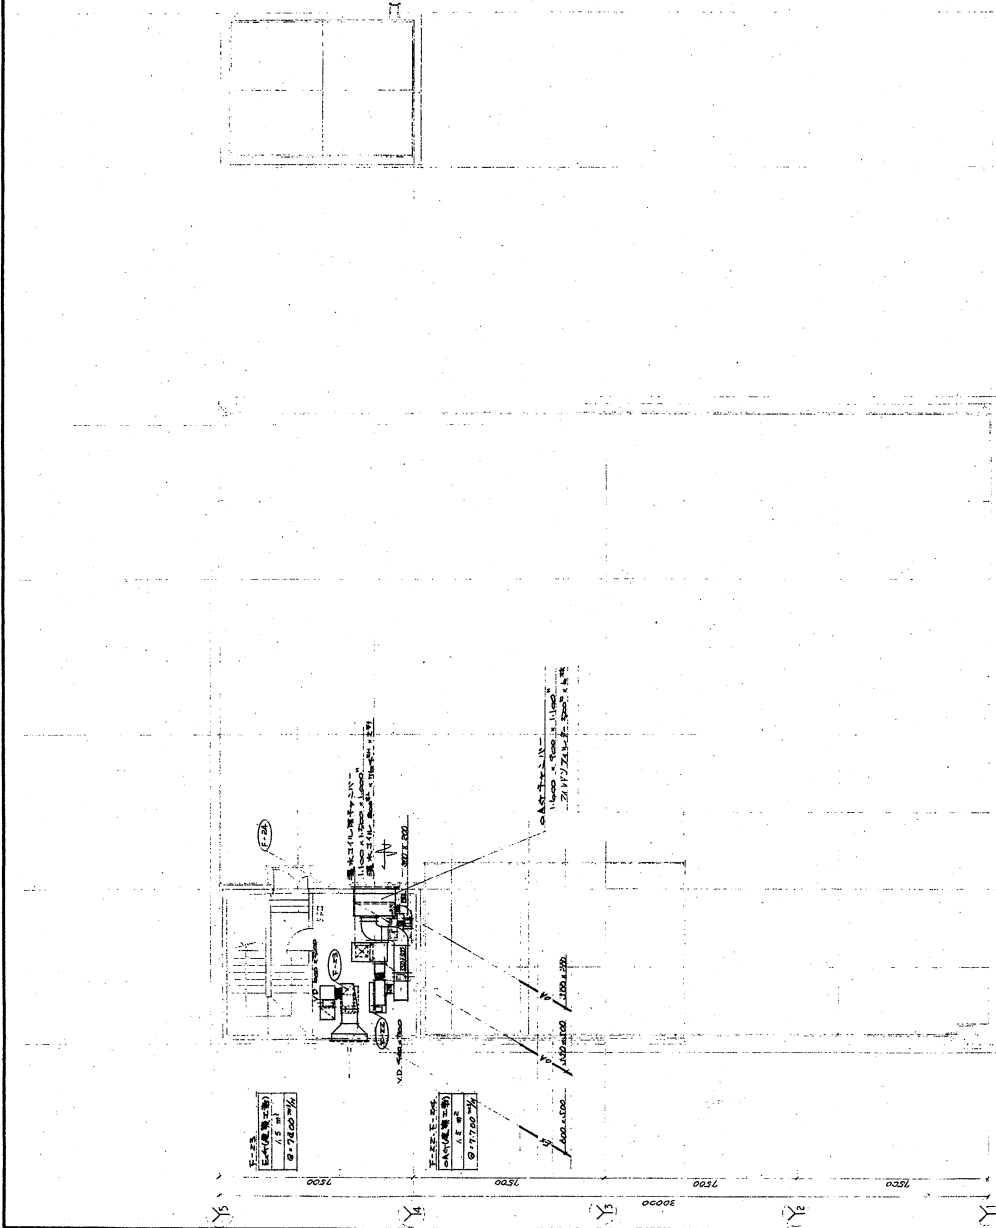


3階平面図 S = 1/100

5階平面図 S = 1/100

スケッチ図

設計番号	4950	市役所庁舎新築工事	共用部
図面番号	33	石本建築事務所	14100
製作日	53.6.30	東京・大阪・札幌・名古屋・福岡・神戸	

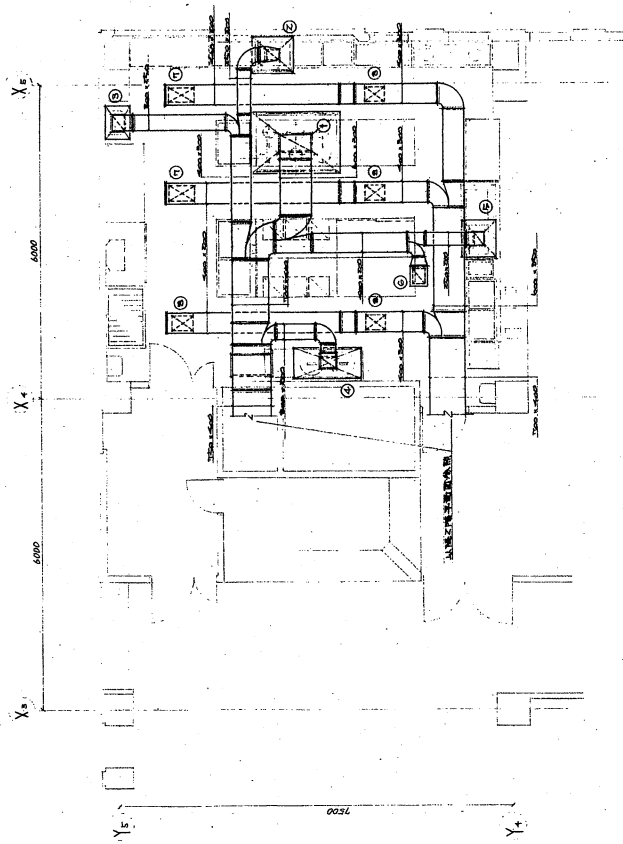


断面縮小 5 = 1/50


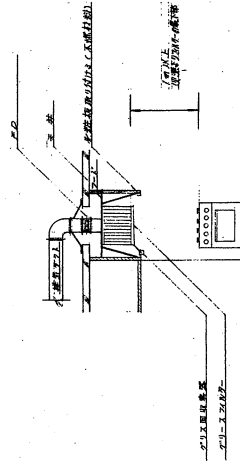

7-1 断面縮小 5 = 1/50

ダクト設備

設計番号	4950	見附市役所庁舎新築工事	共用機
図面番号	36	ダクト図	1:50
製作日	53.6.30	石本建築事務所	東京・大阪・札幌・名古屋・福岡・仙台

竣工図