



竣工図


設計番号	4950	見附市役所庁舎新築工事
図面番号	意匠・11	庁舎棟 1階平面図
製作日	53.6.30	石本建築事務所
		東京・大阪・札幌・名古屋・福岡・仙台

1:100

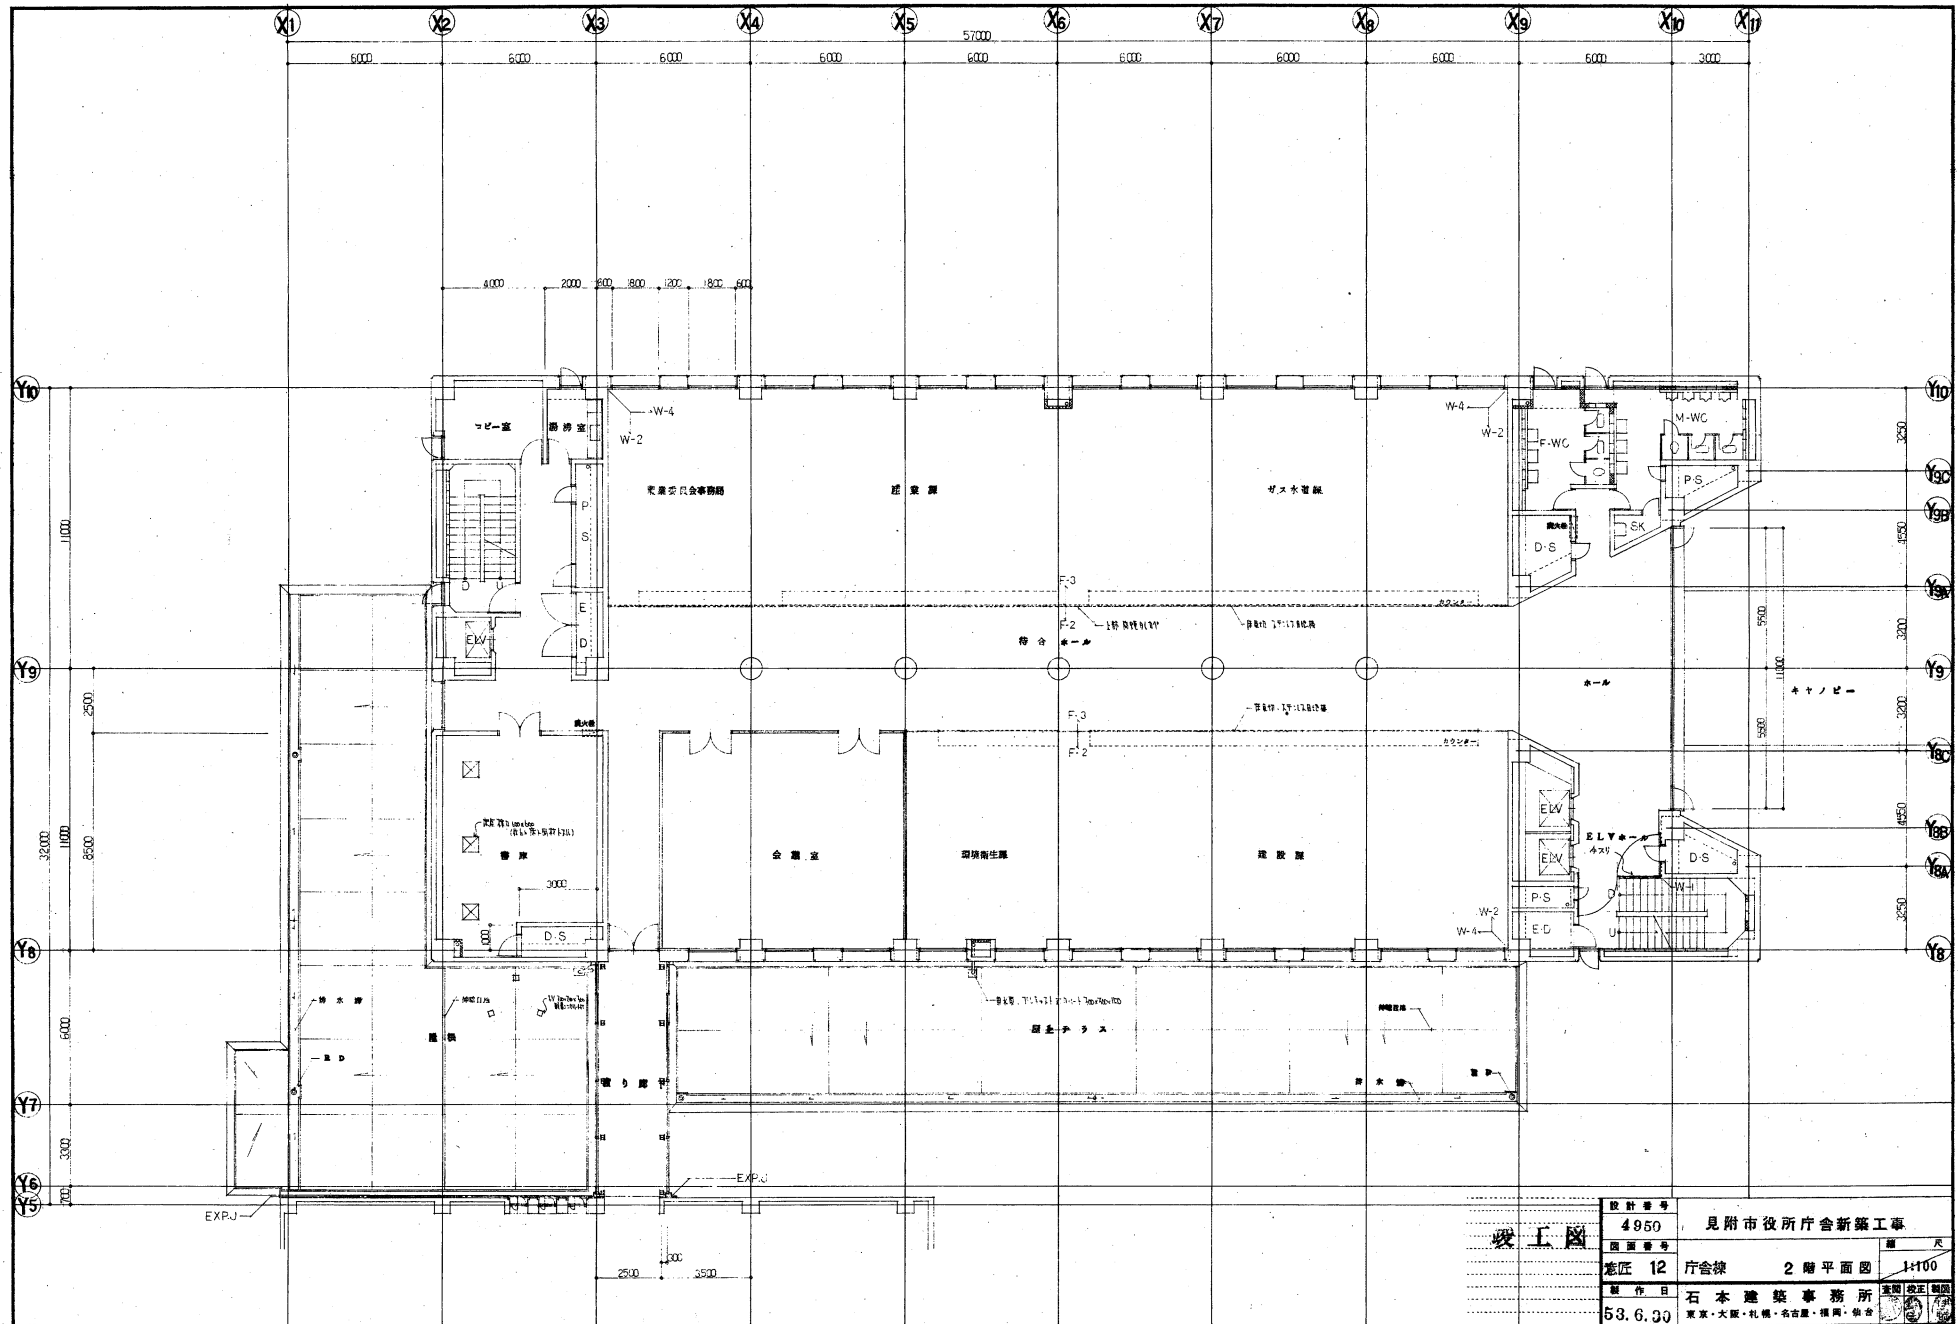


竣工図

設計番号	4950	見附市役所庁舎新築工事
図面番号	意匠 12	庁舎棟 2階平面図
縮尺	1:100	
製作日	53.6.30	石本建築事務所
		東京・大阪・札幌・名古屋・福岡・仙台

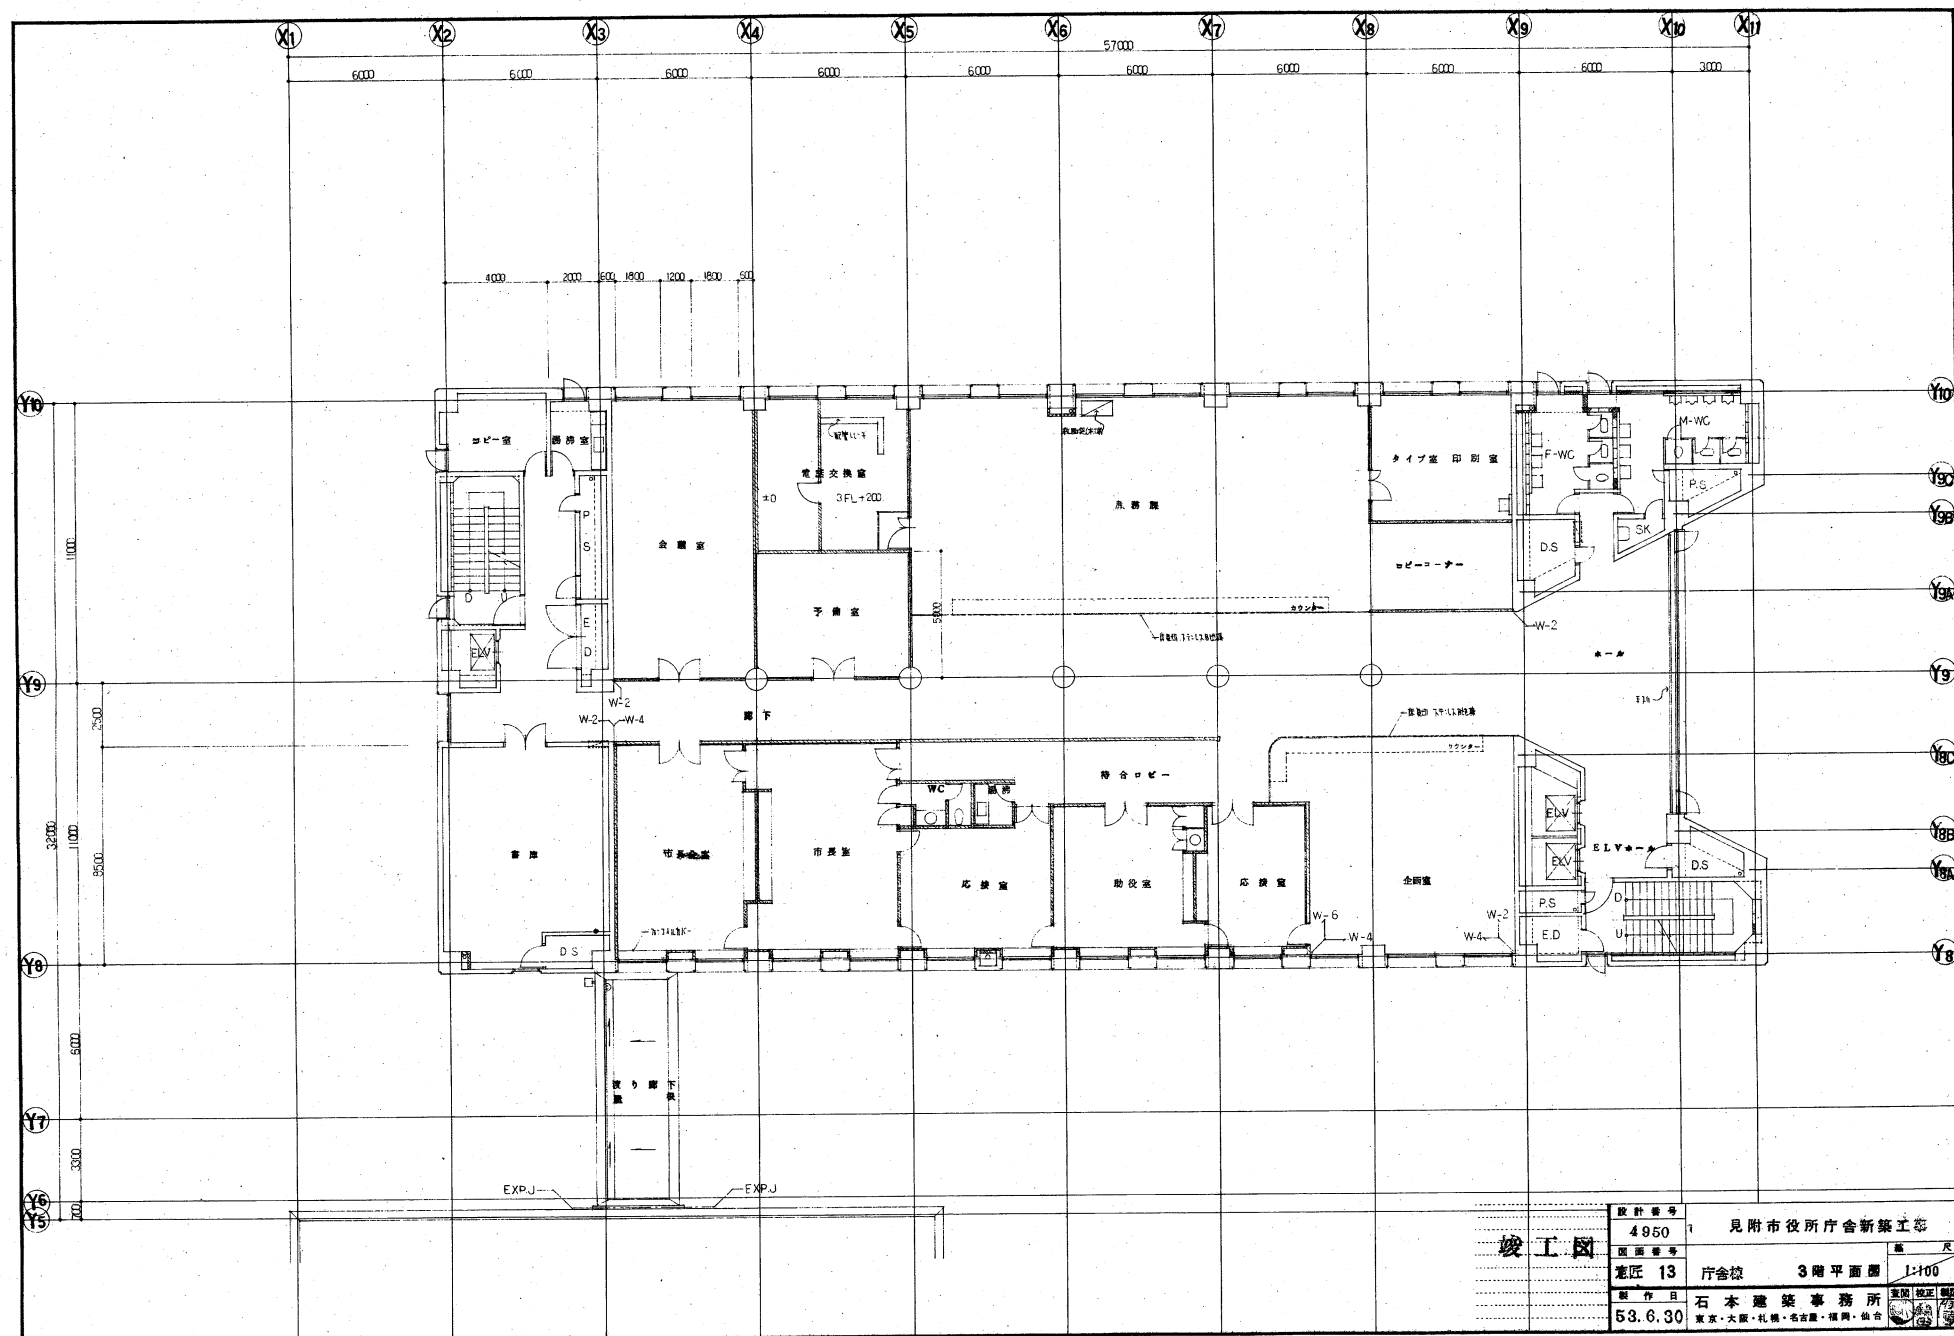


竣工図

設計番号	4950	見附市役所庁舎新築工事
図面番号	13	庁舎棟 3階平面図
縮尺	1:100	
製作日	53.6.30	石本建築事務所
東家・大東・札幌・名古屋・福岡・仙台		

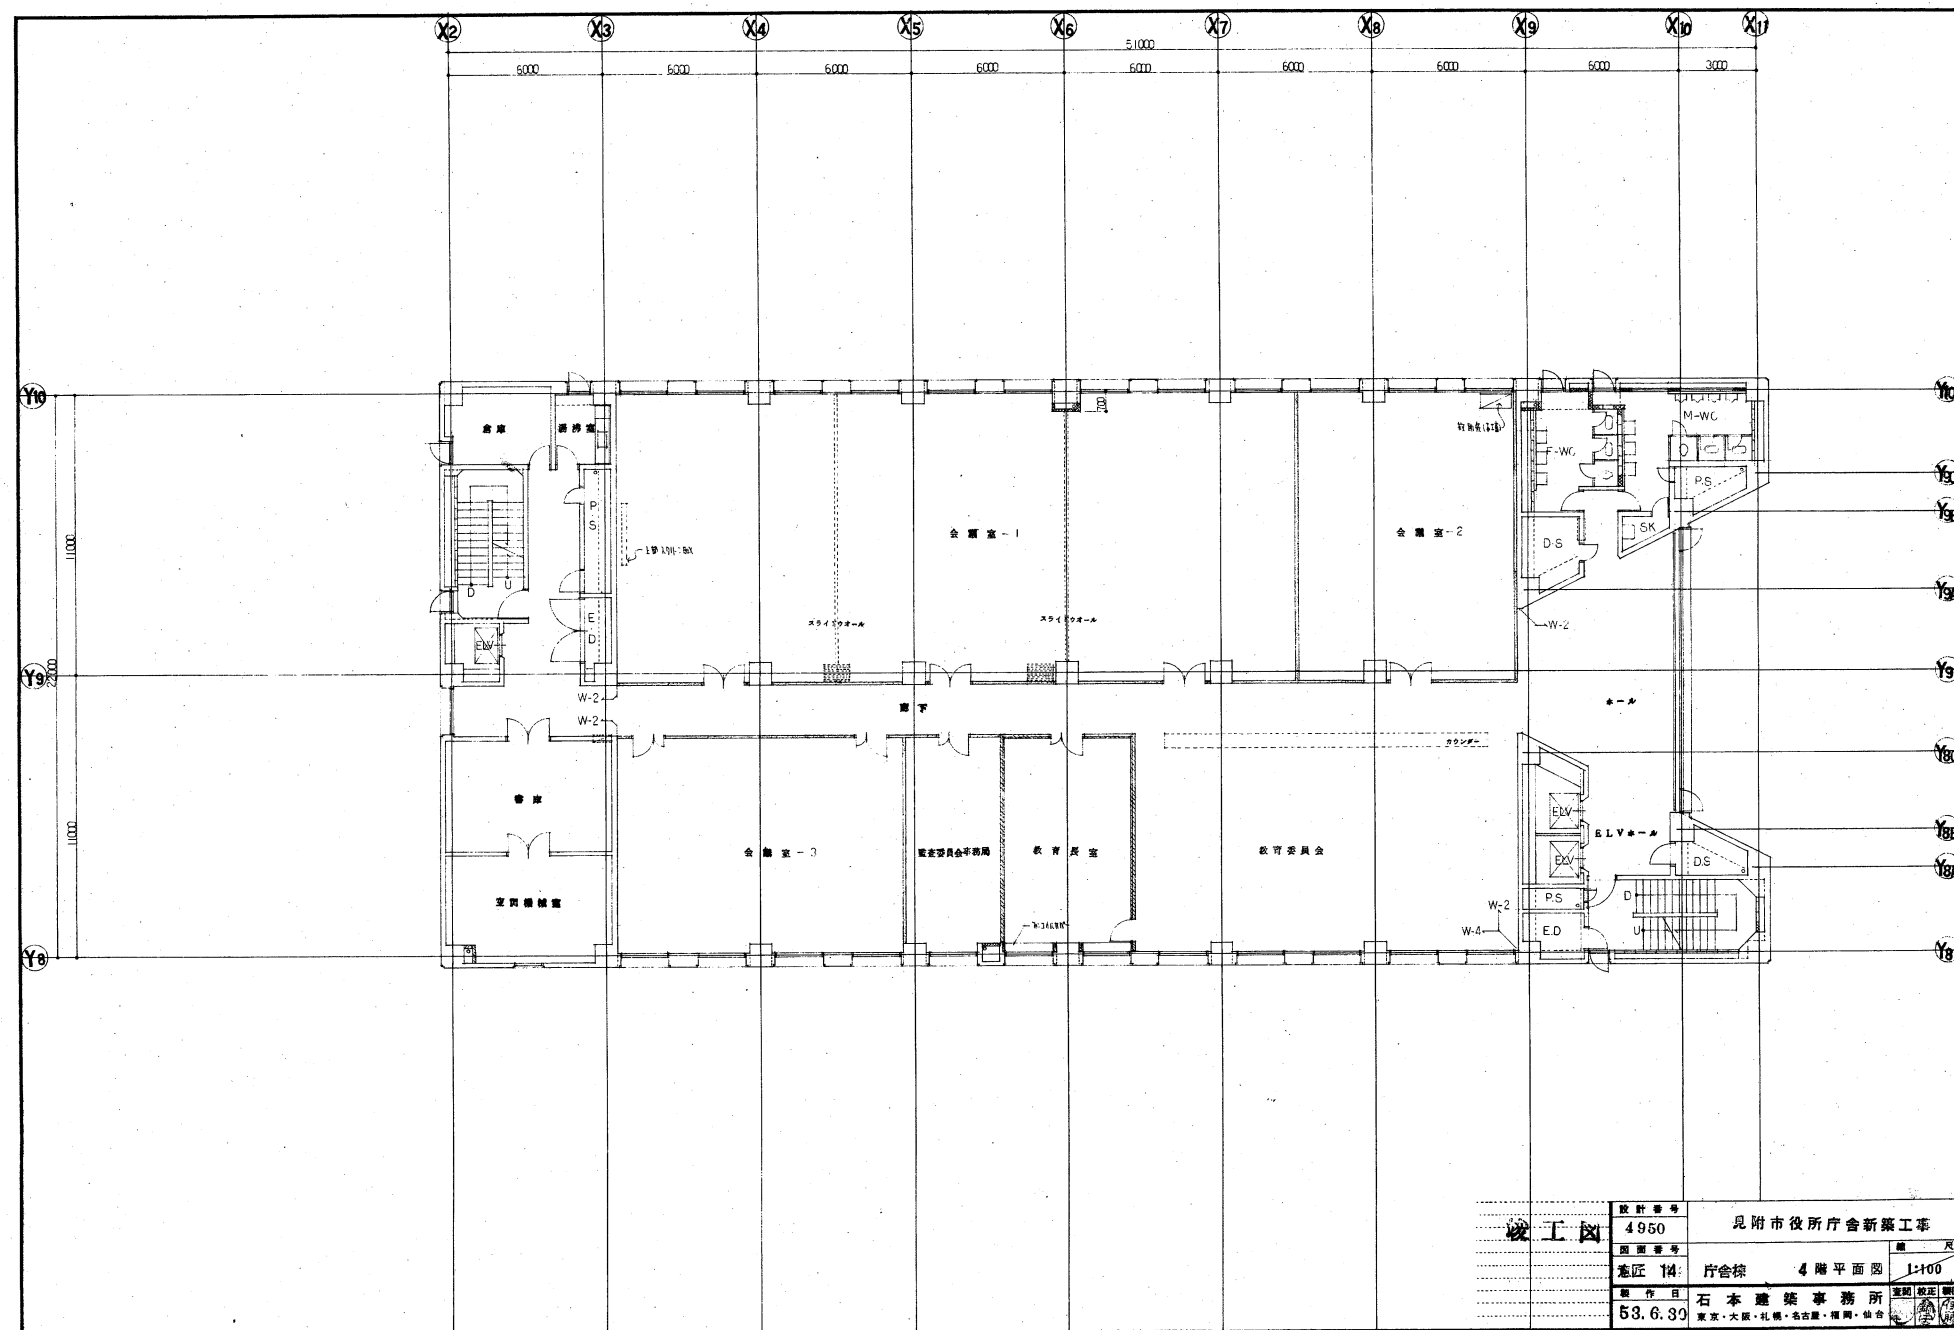


竣工図	設計番号	4950	見附市役所庁舎新築工事	
	図面番号		4階平面図	
	巻数	14	庁舎棟	1:100
	製作日	53.6.30	石本建築事務所	東京・大阪・札幌・名古屋・福岡・仙台

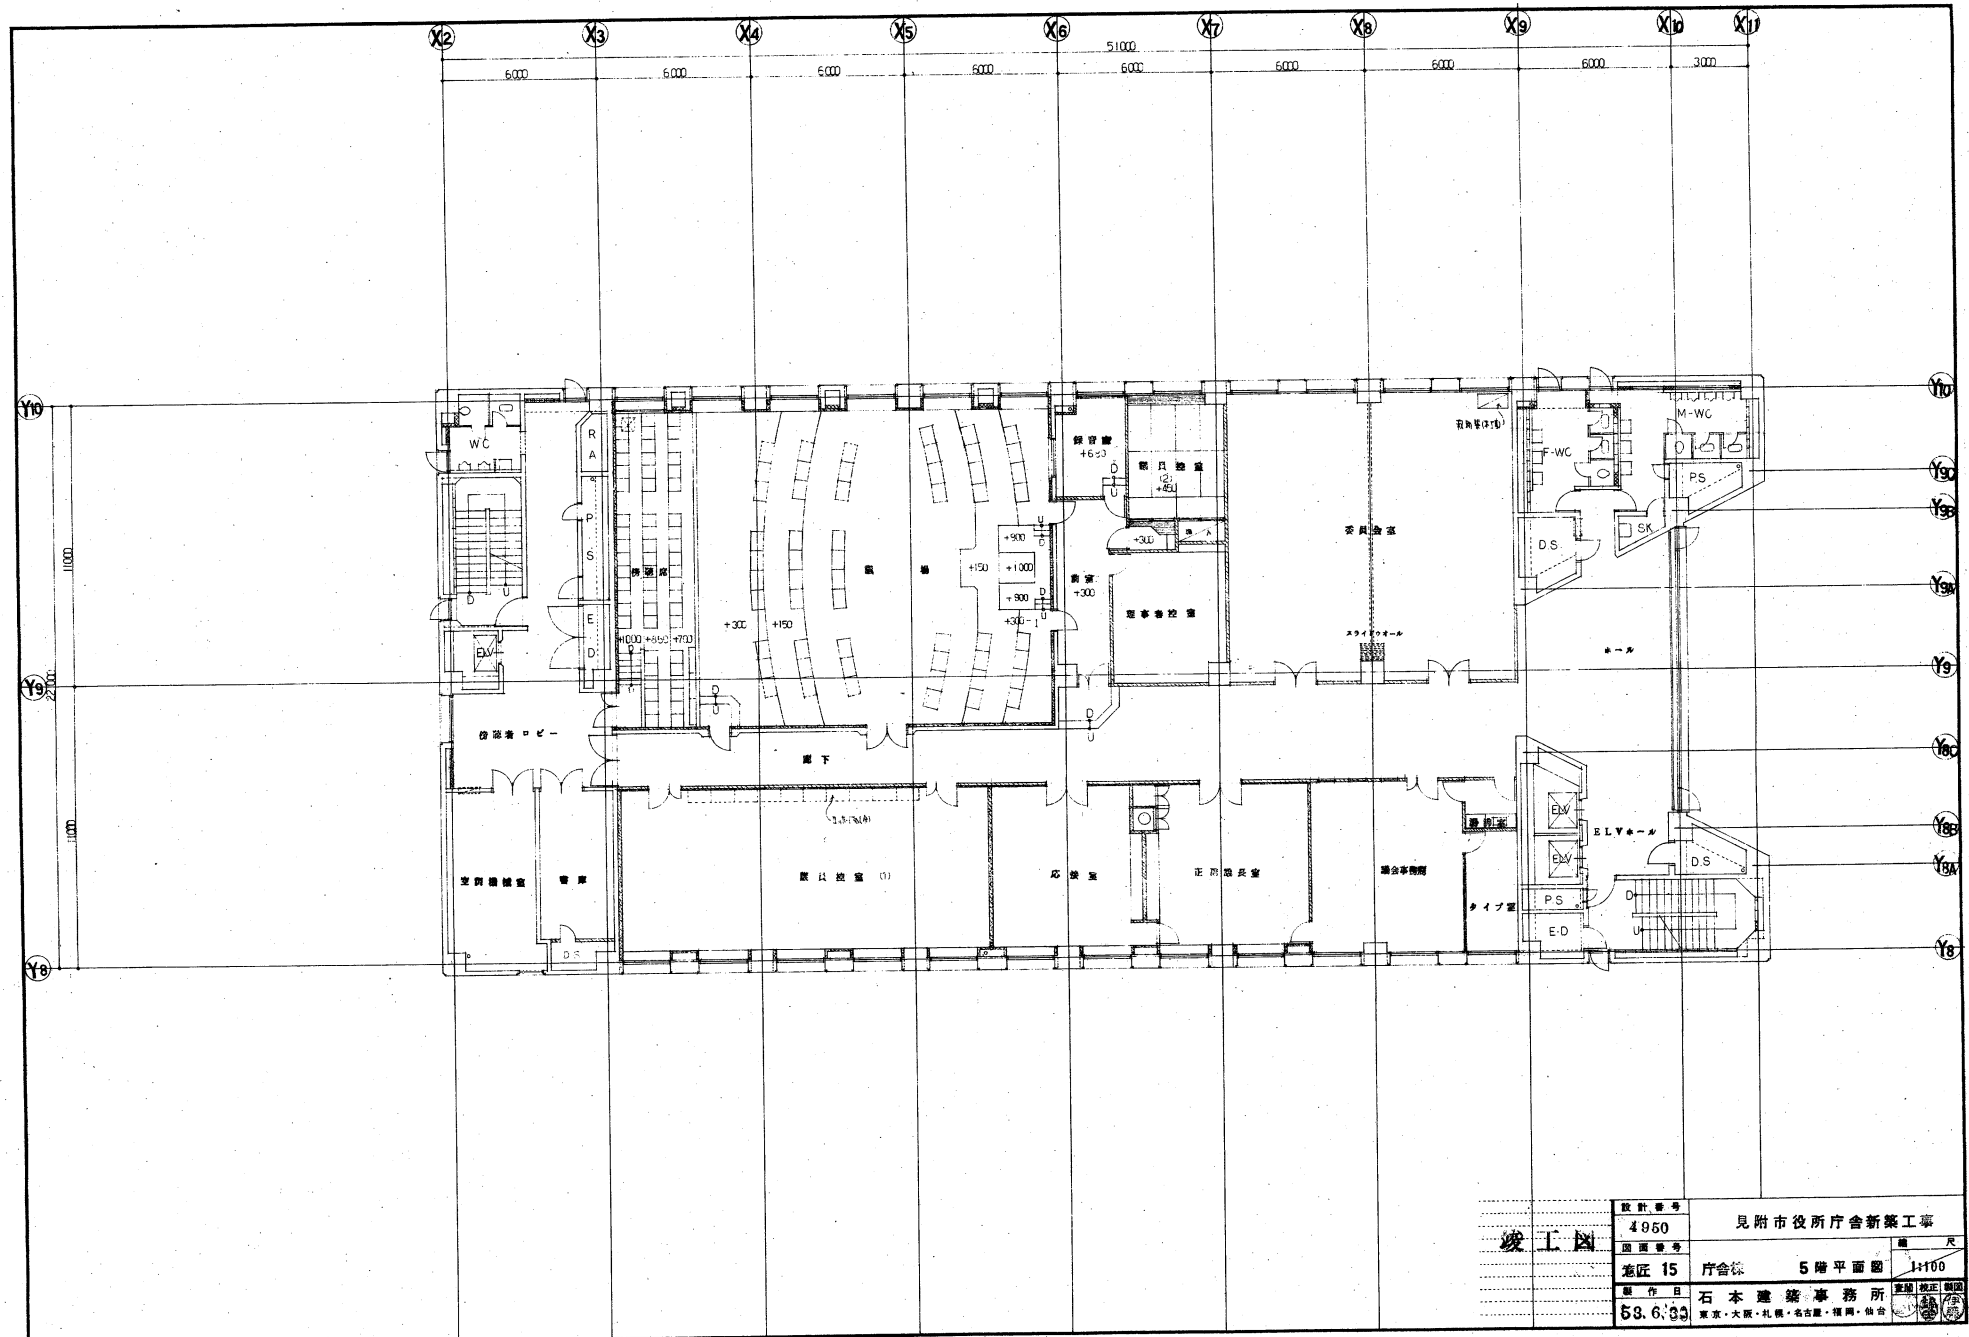


竣工図

設計番号	4950	見附市役所庁舎新築工事
図面番号	5	5階平面図
縮尺	1:100	
設計者	石本建築事務所	
制作日	53.6.30	

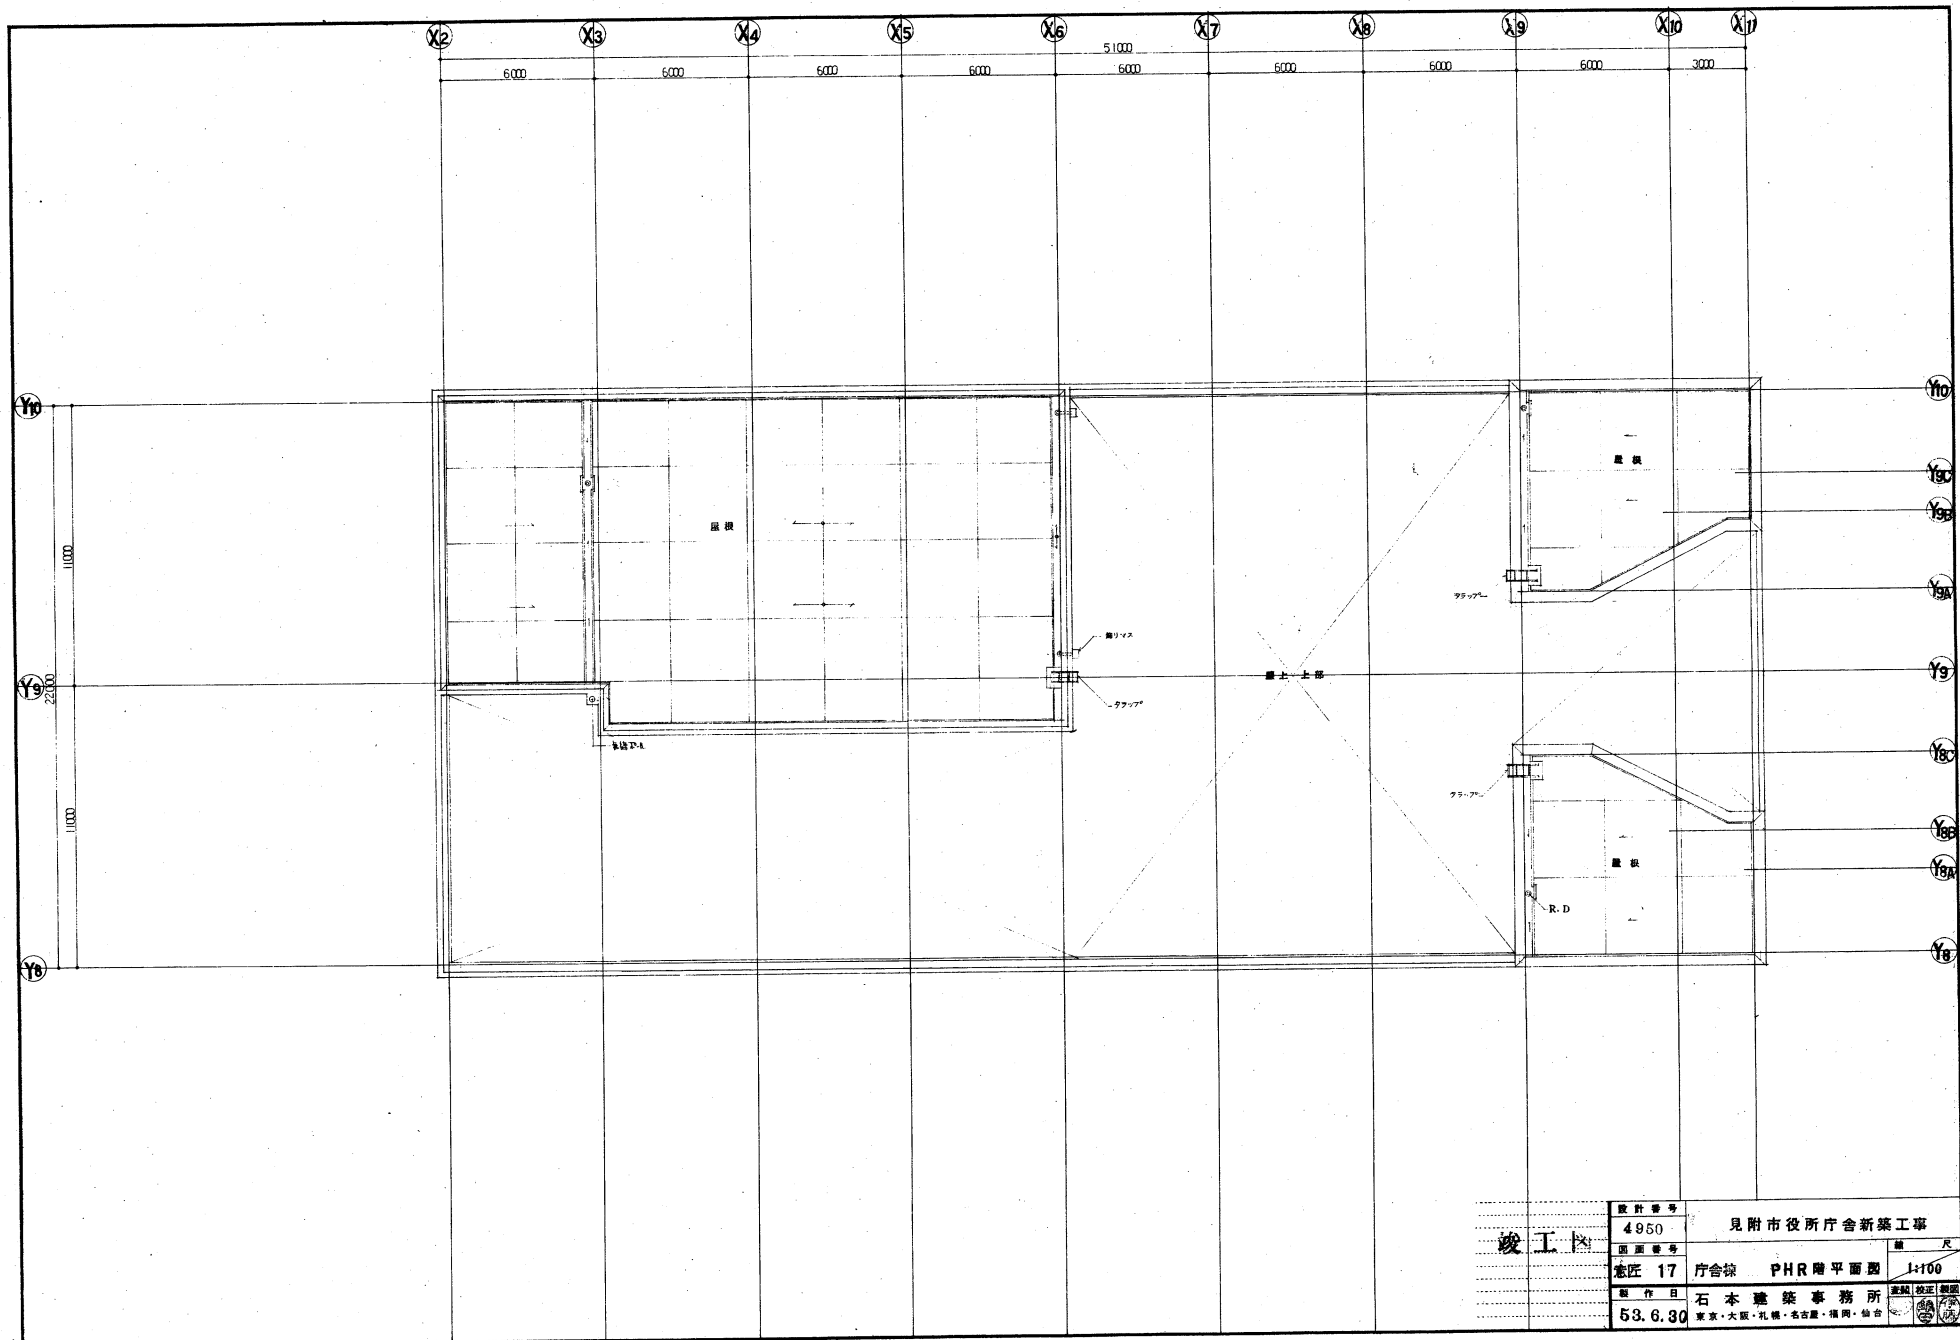

竣工図


設計番号	4950	見附市役所庁舎新築工事
図面番号	意匠 17	庁舎棟 PHR増平面図 1:100
製作日	53.6.30	石本建築事務所 東京・大阪・札幌・名古屋・福岡・仙台

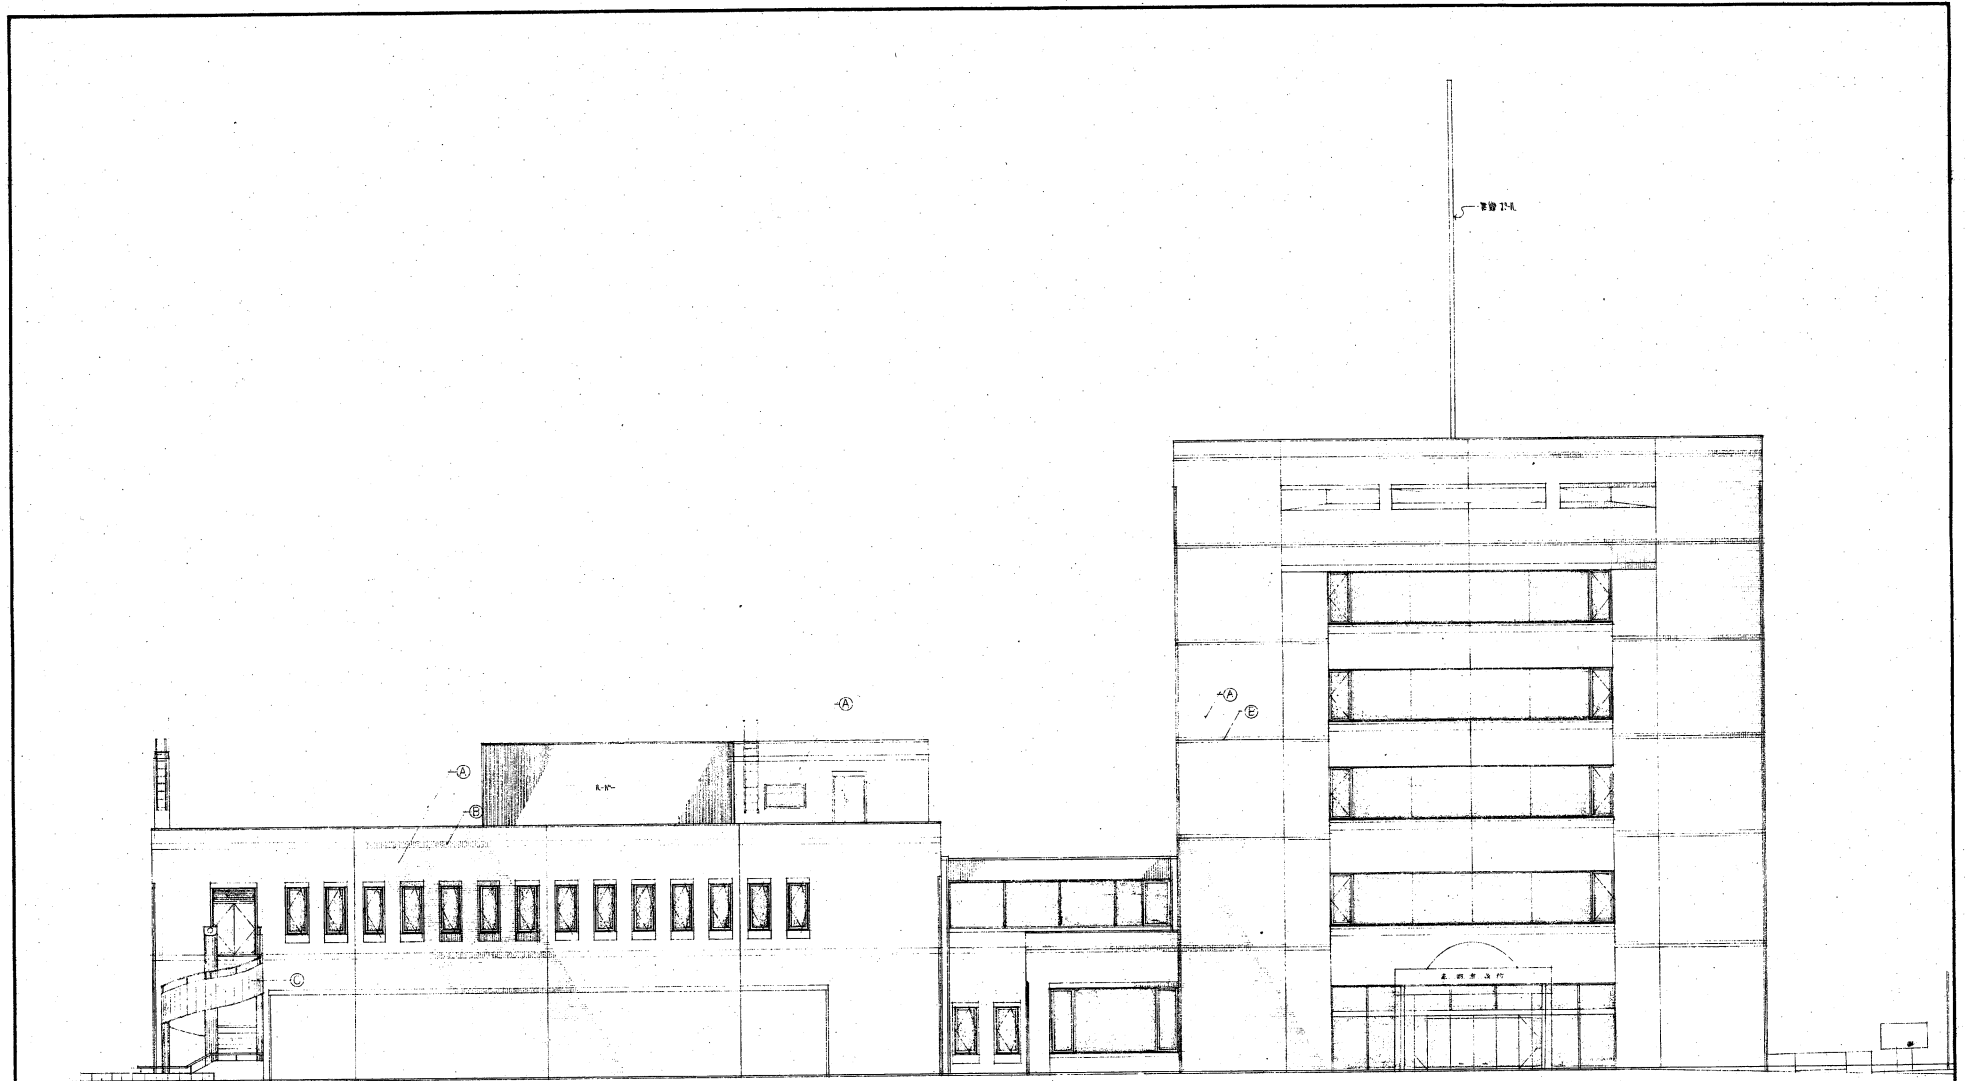


A 建築小口 9尺 (2280)
B 4 1 (4700)
C 校舎 4 1 1

竣工図


設計番号	4950	市役所庁舎新築工事
図面番号	意匠 20	庁舎棟 中央棟 立面図
製作日	53.6.30	石本建築事務所
		東京・大阪・札幌・名古屋・福岡・仙台

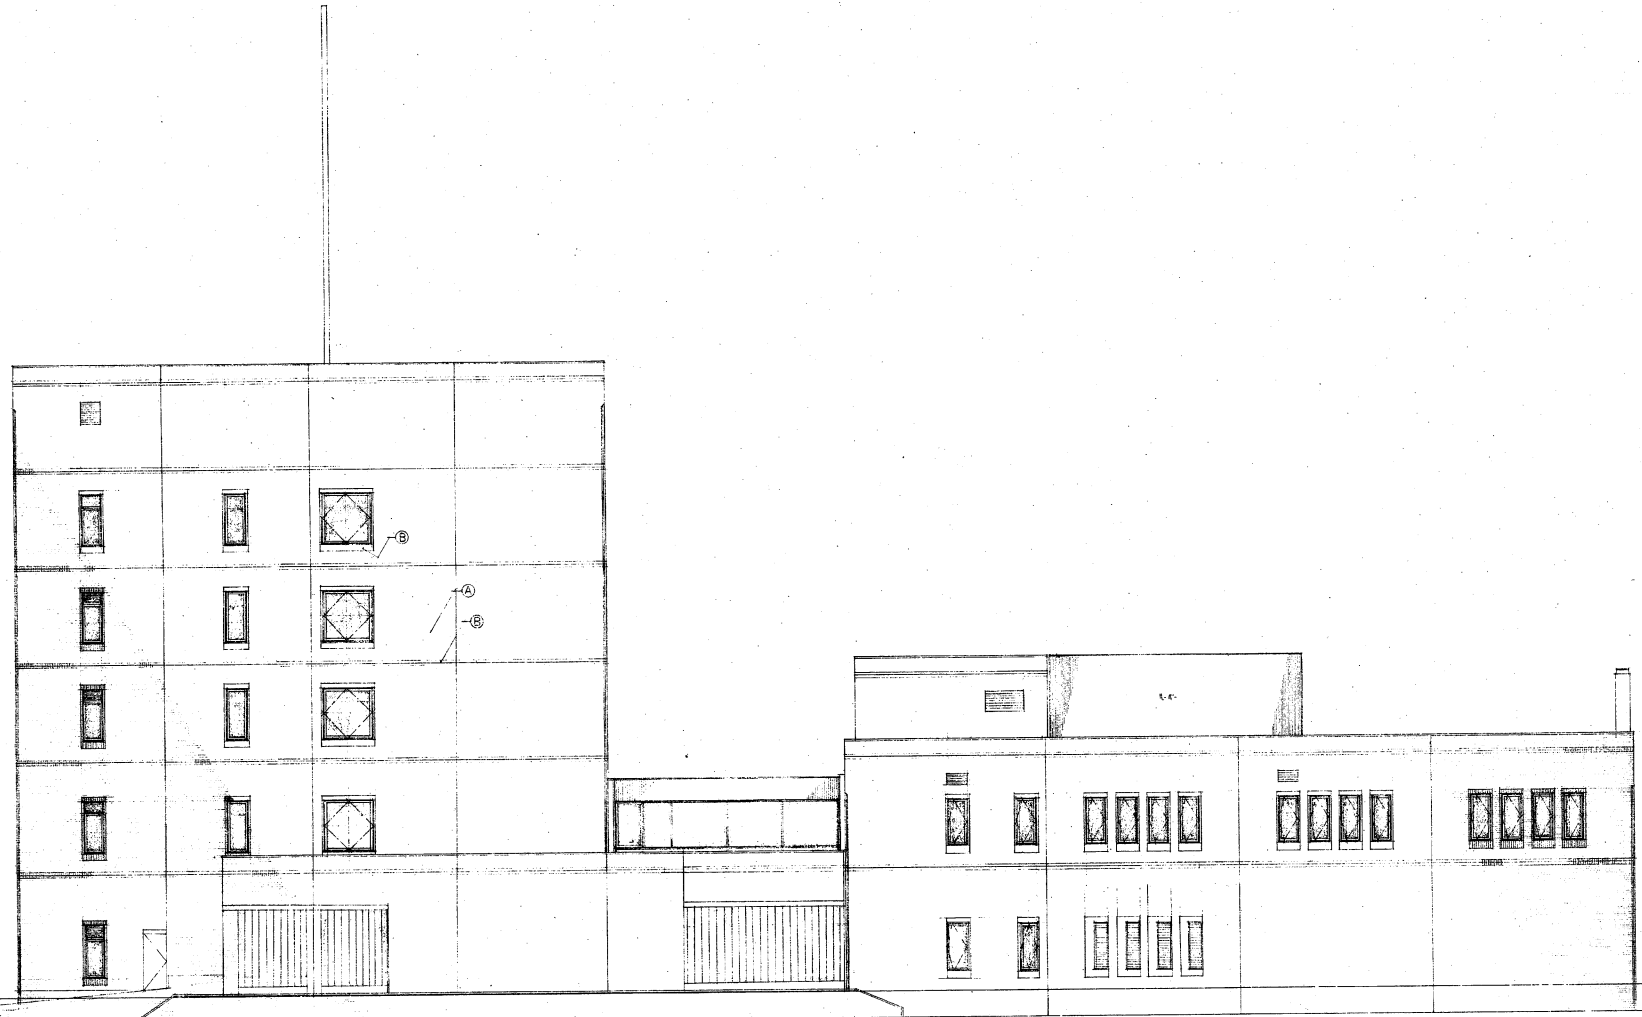


竣工図	設計番号	見附市役所庁舎新築工事	
	4950		
	図面番号	庁舎棟 共用棟	尺
	22	西立面図	1/100
製作日	53.6.30	石本建築事務所	東京・大阪・札幌・名古屋・福岡・仙台

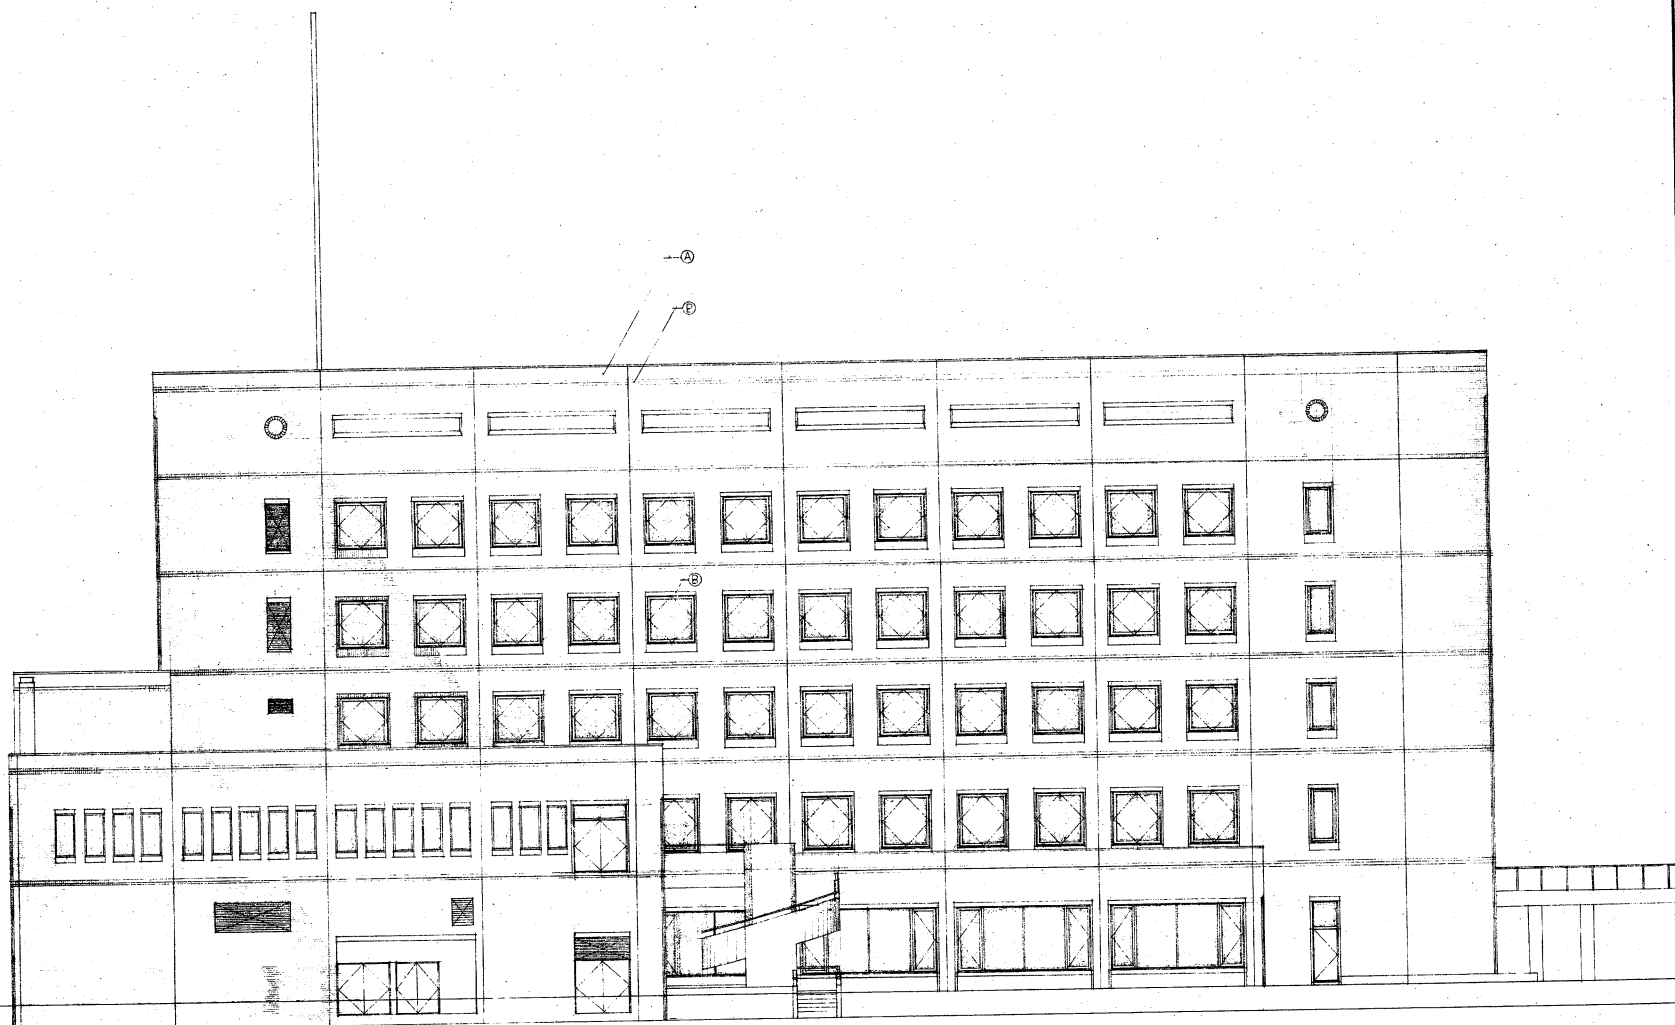


竣工図	設計番号	4950	見附市役所庁舎新築工事	縮尺	1:100
	図面番号	23	庁舎棟 共用棟 南立面図		
	製作日	53.6.30	石本建築事務所	監理 校正 印鑑	
			東京・大阪・札幌・名古屋・福岡・仙台		

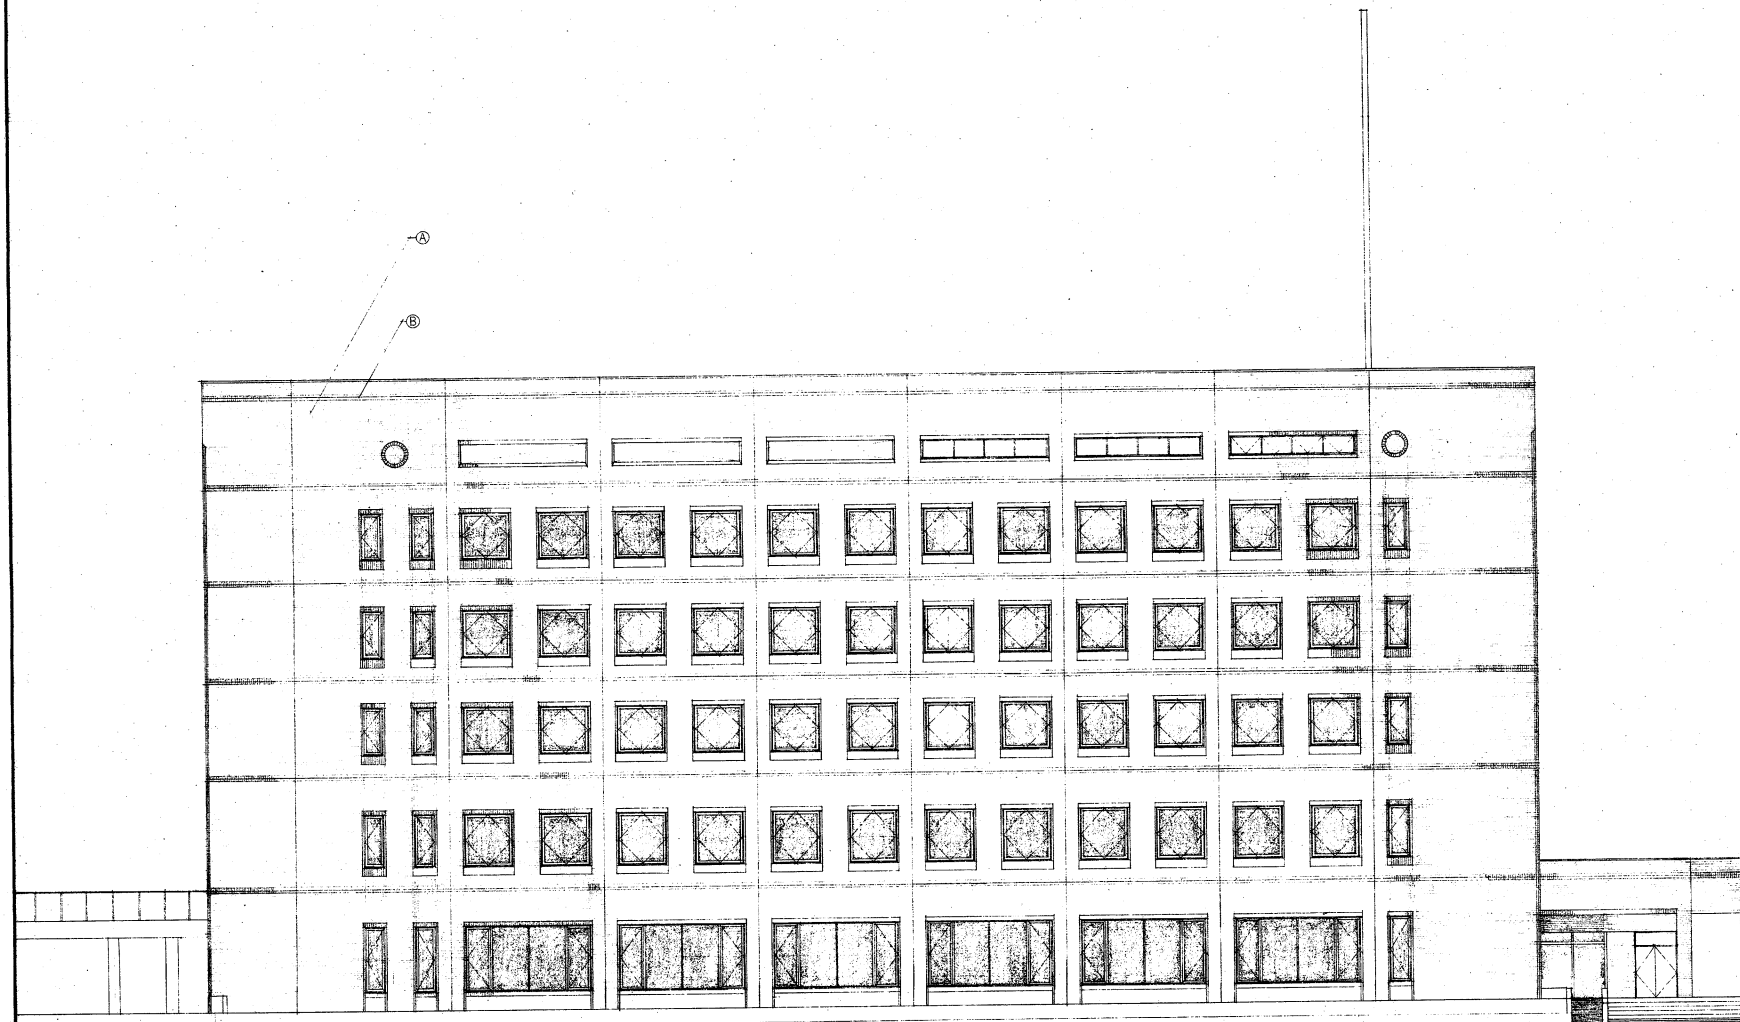

竣工図	設計番号	4950	見附市役所庁舎新築工事	
	原案番号	庁舎棟	北立面図	1:100
	意匠	21	石本建築事務所	東京・大阪・札幌・名古屋・福岡・仙台
	製作日	53.6.30		

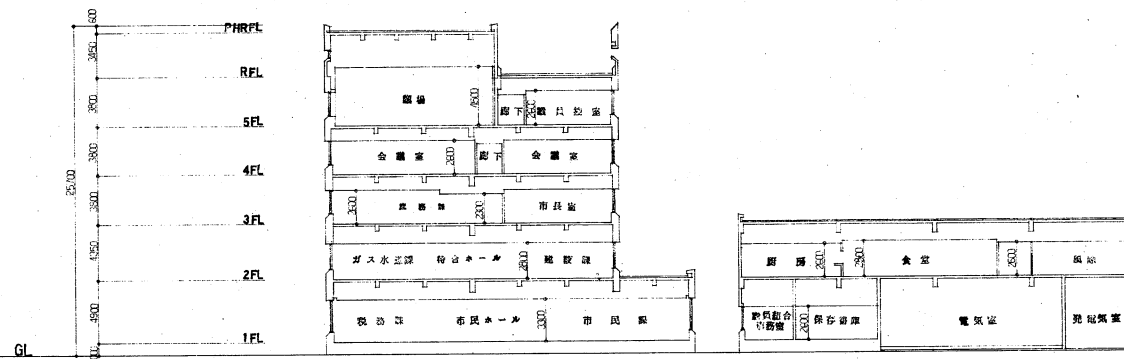

Y10 Y9 Y8 Y7 Y6 Y5 Y4 Y3 Y2 Y1

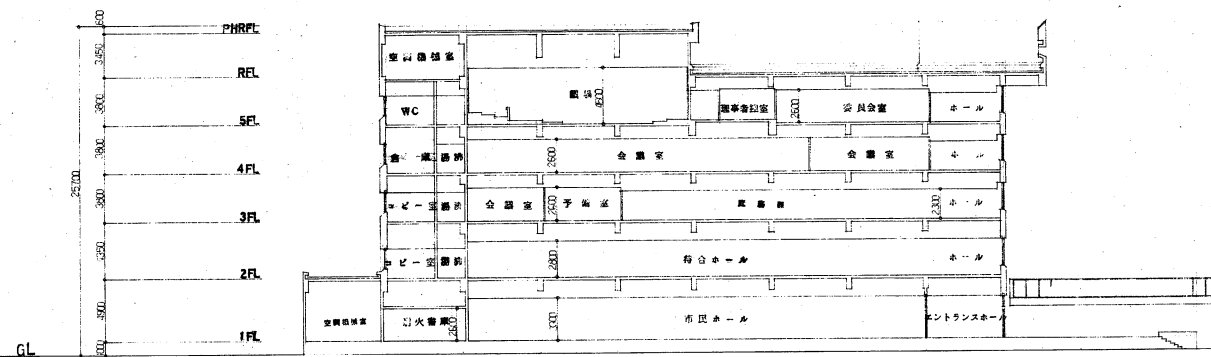

X1 X2 X3 X4 X5 X6 X7 X8 X9 X10 X11

竣工図

設計番号	4950	見附市役所庁舎新築工事
図面番号	意匠 24	庁舎棟 断面図
製作日	53.6.30	石本建築事務所
		東京・大阪・札幌・名古屋・福岡・仙台

[illegible]